

令和 7 年度 渡名喜村多用途住宅建設工事（建築）

| 図 面 目 録 |                 |       |      |            |             |      |              |      |
|---------|-----------------|-------|------|------------|-------------|------|--------------|------|
| 意 匠     |                 |       |      |            |             | 構 造  |              |      |
| 図面番号    | 図 面 名 称         | 縮 尺   | 図面番号 | 図 面 名 称    | 縮 尺         | 図面番号 | 図 面 名 称      | 縮 尺  |
| A-01    | 建築工事特記仕様書（その 1） | －     | A-15 | 展開図 1（西側）  | 1/50        | S-01 | 構造標準仕様書－ 1   | －    |
| A-02    | 建築工事特記仕様書（その 2） | －     | A-16 | 展開図 2（西側）  | 1/50        | S-02 | 構造標準仕様書－ 2   | －    |
| A-03    | 建築工事特記仕様書（その 3） | －     | A-17 | 展開図 3（西側）  | 1/50        | S-03 | 構造標準仕様書－ 3   | －    |
| A-04    | 建築工事特記仕様書（その 4） | －     | A-18 | 展開図 4（東側）  | 1/50        | S-04 | 基礎伏図         | 1/50 |
| A-05    | 案内図・付近見取図       | －     | A-19 | 展開図 5（東側）  | 1/50        | S-05 | 基礎断面詳細図      | 1/30 |
| A-06    | 求積図・面積表         | 1/100 | A-20 | 展開図 6（東側）  | 1/50        | S-06 | 土台伏図         | 1/50 |
| A-07    | 仕上表             | －     | A-21 | 建具 KEYPLAN | 1/60        | S-07 | 小屋伏図         | 1/50 |
| A-08    | 配置図兼 1 階平面図     | 1/100 | A-22 | 金属製建具表     | 1/60        | S-08 | 母屋伏図         | 1/50 |
| A-09    | 屋根伏図            | 1/100 | A-23 | 木製建具表      | 1/60        | S-09 | 1 階耐力壁・金物配置図 | 1/50 |
| A-10    | 立面図             | 1/100 | A-24 | 天井伏図       | 1/60        | S-10 | 軸組図          | 1/50 |
| A-11    | 断面図             | 1/100 | A-25 | 外構図        | 1/100、30、10 |      |              |      |
| A-12    | 1 階平面詳細図        | 1/60  | A-26 | 外構撤去図      | 1/100       |      |              |      |
| A-13    | 屋根平面詳細図         | 1/60  | A-27 | 雑詳細図       | 1/20、30     |      |              |      |
| A-14    | 断面詳細図           | 1/60  | A-28 | 仮設計画図      | 1/100       |      |              |      |

渡名喜村役場 経済課

|      |                       |     |     |       |                                          |
|------|-----------------------|-----|-----|-------|------------------------------------------|
| 工事名称 | 令和 7 年度 渡名喜村多用途住宅建設工事 |     |     | 工事年度  | 令和 7 年度                                  |
| 工事場所 | 渡名喜村1918番地            |     |     | 図面名称  | 図面目録                                     |
| 発注機関 | 渡名喜村 経済課              |     |     | 縮 尺   |                                          |
| 摘 要  |                       |     |     | 図面番号  | A-00                                     |
| 検 印  | 管理建築士                 | 設 計 | 製 図 | 名 称   | 株式会社 宮平設計                                |
|      |                       |     |     | 資格者氏名 | 眞志保 博基                                   |
|      |                       |     |     | 登録番号  | 1級建築士第事務所 144-33号<br>1級建築士登録（大臣）第320997号 |
|      |                       |     |     | 所 在 地 | 沖縄県那覇市首里山川町3丁目6番9号                       |

|   |                       
| 建築工事特記仕様書〔建築工事編〕沖縄県土木建築部   |                       |   | 令和7年4月改定版   |                       |   | 1 工事概要<br>(1) 工 事 名：令和7年度 渡名喜村多用途住宅建設工事<br>(2) 工 事 場 所：渡名喜村1918番地 (地域地区等：重要伝統的建造物群保存地区)<br>(3) 敷 地 面 積：289.83㎡<br>(4) 工 事 種 目：新築<br>ア 建築物<br><table><tr><td>建築物の名称</td><td>Bタイプ</td><td></td><td></td></tr><tr><td>主要用途</td><td>多用途住宅</td><td></td><td></td></tr><tr><td>構造及び階数</td><td>木造・1階建て</td><td></td><td></td></tr><tr><td>工事種別</td><td>新 築</td><td></td><td></td></tr><tr><td>建築面積</td><td>134.40㎡</td><td></td><td></td></tr><tr><td>延べ面積</td><td>129.18㎡</td><td></td><td></td></tr></table><br>イ 工作物及び立木<br><table><tr><td>工作物等の名称</td><td>石垣(サンゴ)</td><td></td><td></td></tr><tr><td>数量</td><td>図示</td><td></td><td></td></tr></table> |                       | 建築物の名称   | Bタイプ                  |                |        | 主要用途       | 多用途住宅 |                    |    | 構造及び階数         | 木造・1階建て |  |  | 工事種別 | 新 築 |  |  | 建築面積 | 134.40㎡ |  |  | 延べ面積 | 129.18㎡ |  |  | 工作物等の名称 | 石垣(サンゴ) |  |  | 数量 | 図示 |  |  | (4) 工事監理業務への協力等<br>ア 本工事の工事監理業務(建築工事監理業務委託契約に基づき、建築士法第2条第8項並びに同法第18条第3項に掲げる工事監理を行う業務をいう。以下同じ。)は、別途委託契約を締結することとしており、本工事の現場代理人等は、当該工事監理業務の履行に協力すること。<br>イ 工事監理業務の受注者が配置した管理技術者、主任担当技術者並びに担当技術者(以下「管理技術者等」という。)の氏名等は、発注者から通知する。なお、管理技術者等は本工事に関する指示・承諾・協議の権限は有しない。<br>ウ 設計図書において監督員に提出することとなっている書類は、原則として管理技術者等に提出すること。<br>エ 建設業法第23条の2の規程に基づく工事監理に対する報告の書類は、監督員に提出すること。<br>(5) 本工事の請負代金額の変更協議をする場合及び本工事と関連する工事を本工事受注者と随意契約する場合の取扱いについて<br>本工事の請負代金額の変更協議をする場合又は本工事と関連する工事を本工事受注者と随意契約する場合にあたって、変更協議または関連する工事の予定価格の算定は、本工事の請負比率(元契約額÷元設計額)を変更設計額または関連工事の設計額に乗じた額で行う。<br>(6) 県産資材の優先使用<br>本工事に使用する資材等のうち、沖縄県内で生産、製造され、かつ、規格、品質、価格等が適正である場合はこれを優先して使用するよう努めなければならない。なお、主要建設資材の使用状況を「県産建設資材使用状況報告書」にて報告すること。<br>(7) 下請業者の県内企業優先活用<br>請負業者は、下請契約の相手方を県内企業(主たる営業所を沖縄県内に有する者。)から選定するように努めなければならない。<br>(8) 不発弾等発見時の処理について<br>本工事において、不発弾等が発見された場合には、警察署(交番、駐在所)に報告すると共に、監督員を通して関連市町村(防災主管課)、沖縄県知事公室防災危機管理課及び沖縄県土木建築部技術・建設業課に報告すること。<br>また、発見された不発弾等については、警察署または自衛隊より指示等があるまでは、触れずにそのままの状態で保存すること。<br>なお、これについては、下請業者へも周知すること。<br>(9) ダンプトラック等の過積載等の防止について<br>ア 工事用資機材等の積載超過がないようにするとともに交通安全管理を十分に行うこと。<br>イ 過積載を行っている資材納入者から資材購入をしないこと。<br>ウ 資材等の過積載を防止するため、資材の購入等に当たっては、資材納入業者等の利益を不当に害することのないようにすること。<br>エ さし枠の装置または物品積載装置の不正改造をしたダンプカーが工事現場に入ることがないようにすること。<br>オ 「土砂等を運搬する大型自動車による交通事故の防止に関する特別措置法(以下「法」という。)の目的に鑑み、法第12条に規定する団体等の設立状況を踏まえ、同団体等の加入者の使用を促進すること。<br>カ 下請契約の相手方又は資材納入者を選定するにあたっては、交通安全に関する配慮に欠けるもの又は業務に関しダンプトラック等によって悪質かつ重大な事故を発生させたものを排除すること。<br>キ アからカの事につき、下請契約における受注者を指導すること。<br>(10) 不正軽油の使用の禁止等について<br>ア 受注者は、工事の施工に当たり、工事現場で使用し、若しくは使用させる車両(資機材等の搬出入車両を含む。)又は建設機械等の燃料として、不正軽油(地方税法第144条の32の規定に違反する燃料をいう。)を使用し、又は使用させてはならない。<br>イ 受注者は、県の税務当局が実施する使用燃料の採取調査に協力しなければならない。<br>(11) 設計図書における資材等の取扱いについて<br>ア 本工事の設計図書及び参考図に示す資材等については、特定企業の製品又は工法を指定するものではない。<br>イ 本工事で使用する資材等については、設計図書及び参考図のとりの品質規格・仕様等で積算しており、その品質規格・仕様等と同等品以上の資材を使用すること。なお、使用にあたっては監督職員の承諾を得るものとする。<br>ウ 「参考図」は建設工事請負契約約款第1条に定める設計図書ではなく、発注者の積算の透明性を確保し入札者の積算、工事費内訳書作成の効率化を図ることを目的に「参考資料」として提示するものである。 |  |
| 建築物の名称   | Bタイプ                  |   |                       | 主要用途   | 多用途住宅                 |   |                       | 構造及び階数   | 木造・1階建て               |   |                       | 工事種別   | 新 築                   |   |                       | 建築面積   | 134.40㎡               |   |                       | 延べ面積   | 129.18㎡               |   |                       | 工作物等の名称   | 石垣(サンゴ)               |   |                       | 数量   | 図示                    |   |                       | 章   | 項 目                   | 特 記 事 項   |                       |                | ① 一般共通事項   | ①適用基準等                | ○ 建築工事監理指針(令和元年版)国土交通省大臣官房官庁営繕部監修<br>○ 建築工事標準詳細図(令和4年版)国土交通省大臣官房官庁営繕部<br>○ 敷地調査共通仕様書(令和4年版)国土交通省大臣官房官庁営繕部<br>○ 建築材料・設備機材等品質性能評価事業 建築材料等評価名簿(令和4年版)(一社)公共建築協会<br>○ 営繕工事写真撮影要領(令和3年版)<br>○ 磁気探査実施要領(令和2年1月)沖縄県土木建築部<br>○ 沖縄県土木建築部における公共建設工事の分別解体・再資源化および再生資源活用に関する実施要領(平成25年12月)沖縄県土木建築部<br>○ 構造計画・施工計画の留意事項(令和4年4月)沖縄県土木建築部   |                       |                |   | 2 工事実績情報の登録(1.1.4)    | 登録する。ただし、工事請負代金額が500万円未満の工事については、登録を要しない。   |                       |                |   | ③工事の一時中止に関する事項(1.1.9) | 工事の一時中止に係る計画の作成<br>(1) 契約書第20条の規定により工事の一時中止の通知を受けた場合は、中止期間中における工事現場の管理に関する計画(以下「基本計画書」という。)を発注者に提出し、承諾を受けるものとする。<br>なお、基本計画書には、中止時点における工事の出来形、職員の体制、労働者数、搬入材料及び建設機械器具等の確認に関すること、中止に伴う工事現場の体制の縮小と再開に関すること及び工事現場の維持・管理に関する基本的事項を明らかにする。<br>(2) 工事の施工を一時中止する場合は、工事の続行に備え工事現場を保全すること。   |                       |                |   | 4 工事の余裕期間             | ・ 本工事は、余裕期間を設定して実施する工事である。<br>(1) 本工事は余裕期間として【 日間】を設定した工事である。なお、余裕期間の設定にかかる積算上の割増は考慮していない。<br>(2) CORINDS登録については、実工期期間にて技術者の従事期間の登録を行うこと。<br>(3) 余裕期間における現場代理人、主任技術者又は監理技術者の配置は不要とする。<br>(4) 受注者は、契約書第3条に基づき提出する工程表は、余裕期間を記入したものである。<br>(5) 受注者は、着手関係書類(工程表、請負代金内訳書を除く)について、実工期の始期に提出するものとする。<br>(6) 受注者は、余裕期間内においては資材の搬入、仮設物の設置等工事の着手を行ってはならない。ただし、余裕期間内に施工体制等及び建設資材の確保が図られた場合は、監督職員との協議を行い、速やかに工事着手するとともに、着手関係書類を提出するものとする。<br>(7) 実工期の始期に変更が生じた場合は、全体工期の変更協議を行う。<br>(8) 受注者は、契約書第35条第1項の規定にかかわらず、実工期の始期以降でなければ、発注者に対して前払金の支払いを請求することはできない。   |                       |                |   | 5 概成工期(1.2.1)         | 図示された範囲は【令和 年 月 日】までに完了すること。   |                       |                |   | ⑥品質計画等(1.2.2)         | 建築基準法に基づく風圧区分等を必要とする場合は次による。<br>(1) 風速：V0＝46m/s (平12建告第1454号第2)<br>(2) 地表面粗度区分：Ⅲ<br>(8.4.3)(8.5.3)(9.4.4)(10.5.3)(13.2.3)(13.3.3)(13.4.3)(14.7.3)(16.14.5)(23.5.4)<br>(1) 施工図等の著作権に関わる当該建築物に限る使用権は、発注者に委譲するものとする。<br>(2) 現場代理人等は、施工に先立ち、各工事間の施工計画を調整、検討するため、各室の平面図、展開図、天井伏図(各1/50程度)及び必要な部位の断面図を作成の上、各工事の必要な内容を記載した総合図を作成する。なお、総合図は監督員に提出し、確認を受ける。<br>(3) 施工計画書及び施工図等は監督員の指示する時期に提出する。ただし監督員の指示がない場合は、原則として施工計画書は契約後30日以内、施工図等は工事着手前までに提出し、承諾を受ける。   |                       |                |   | ⑦施工図等(1.2.3)          |   |                       |   | ⑧電気保安技術者(1.3.3)       | 電気工作物の工事を行う場合、その工事期間において電気保安技術者を配置し、保安業務を行うこと。   |                       |                |   | ⑨施工条件(1.3.5)          | 施工順序等の制約 ○ 無し<br>・ 有リ ・ 現場説明書による ・ 図示 ・<br>工事車両の駐車場所：・ 図示 ・ 現場説明書による ○ 協議による<br>資材、機材置場：・ 図示 ・ 現場説明書による ○ 協議による<br>建設発生土の仮置場：・ 図示 ・ 現場説明書による ○ 協議による<br>その他の施工条件：・ 図示 ・ 現場説明書による ○ 協議による   |                       |                | ⑩ 施工中の安全確保及び環境保全等(1.3.7)(1.3.10)   |                       | 11 交通安全管理(1.3.8)   |                       |                | ⑫ 発生材の処理等(1.3.11)   |                       |   |   |                       | <table><tr><td></td><td>発生材の種類</td></tr><tr><td>発注者に引き渡すもの</td><td>なし</td></tr><tr><td>特別管理産業廃棄物の有無及び処理方法</td><td>なし</td></tr><tr><td>現場において再利用を図るもの</td><td>石材</td></tr></table>   | (1) 「低騒音型、低振動型建設機械の指定に関する規程」(平成9年7月31日建設省告示第1536号 最終改正平成13年4月9日 国土交通省告示第487号)による建設機械を使用する。<br>(2) 本工事において以下に示す建設機械を使用する場合は原則として「排出ガス対策型建設機械指定要領(平成3年10月8日付け建設省経機発第249号最終改正平成22年3月18日付け国総施設第291号)」に基づき指定された排出ガス対策型建設機械を使用するものとする。<br>一般工事用建設機械(ディーゼルエンジン出力7.5～260kW)<br>ア バックホウ<br>イ 車輪式トラクタショベル<br>ウ ブルドーザ<br>エ 発動発電機<br>オ 空気圧縮機<br>カ 油圧ユニット(基礎工事用機械で独立したもの)<br>キ ローラ類<br>ク ホイールクレーン<br>国道6路線及び県道7路線における警備業者が交通誘導警備業務を行う場合は、一級又は二級検定合格警備員を配置すること。<br>(平成27年4月3日 沖縄県公安委員会告示第36号)<br>(1) マニフェストシステムを採用し、適正な収集、運搬及び処分を行う。 <table><tr><td></td><td>発生材の種類</td></tr><tr><td>発注者に引き渡すもの</td><td>なし</td></tr><tr><td>特別管理産業廃棄物の有無及び処理方法</td><td>なし</td></tr><tr><td>現場において再利用を図るもの</td><td>石材</td></tr></table><br>(2) 本工事により発生する建設廃棄物のうち、県内の最終処分場に搬入する産業廃棄物は、産業廃棄物の処理に係る税(沖縄県産業廃棄物税)が課税されるので、適正に処理すること。<br>(3) 受注者は、工事着手前に「建設副産物情報交換システム」(GOBRIS)により作成した、「再生資源利用計画書」及び「再生資源利用促進計画書」を監督員に提出しなければならない。<br>また、受注者は、その計画書に従い建設廃棄物が適切に処理されたことを確認し、工事完成時に「建設副産物情報交換システム」(GOBRIS)により作成した、「再資源化報告書」、「再生資源利用実施書」、「再生資源利用促進実施書」を監督員に提出しなければならない。<br>(4) 受注者は、工事で発生した建設廃棄物について、ゆくいくの材の認定を受けた施設又はゆくいくの材の認定を受けていないが、再資源化後にゆくいくの材製造業者へ出荷している施設へ搬出すること。ただし、島内に当該施設がない場合はこの限りではない。<br>(5) 本工事における再資源化に要する費用(運搬費を含む処分費)は、前に掲げる施設のうち、受入条件の合う中から運搬費と処分費(平日受入費用)の合計が最も経済的になるものを見込んでいる。したがって、正当な理由がある場合を除き、再資源化に要する費用の変更は行わない。<br>(6) アスファルト舗装版切断に伴い発生する濁水及び粉体の取扱基準について<br>ア 舗装切断作業に伴い、切断機械から発生する濁水及び粉体(以下、廃棄物という。)については、廃棄物吸引機能を有する切断機械等により回収するものとする。回収された廃棄物については、関係機関等と協議の上、適正に処理するものとし、必要と認められる経費については変更契約できるものとする。<br>「適正に処理」とするとは、「廃棄物処理及び清掃に関する法律」に基づき、産業廃棄物の排出事業者(請負業者)が産業廃棄物の処理を委託する際、適正処理のために必要な廃棄物情報(成分性状等)を処理業者に提供することが必要である。なお、工事に際して特別な混入物が無ければ、下記HPに掲載されている「濁水及び粉体の分析結果」を用いても差し支えない。<br>http://www.pref.okinawa.lg.jp/site/kankyo/seibi/sangyo/asufaruto.html<br>なお、受注者は、廃棄物の処理に係る産業廃棄物管理票(マニフェスト)について、監督員から請求があった場合は提示しなければならない。<br>イ 発生する濁水(汚濁)に関しては「アスファルト舗装版切断に伴い発生する濁水の取扱基準について(通知)(平成24年3月28日付け土技第1257号)」に基づき、適正に処理すること。<br>ウ 発生する粉体に関しては「アスファルト舗装版切断に伴い発生する廃棄物の取扱いについて(通知)(平成25年1月17日付け土技第942号)」に基づき、適正に処理すること。 |                       |                | 発生材の種類 | 発注者に引き渡すもの | なし    | 特別管理産業廃棄物の有無及び処理方法 | なし | 現場において再利用を図るもの | |                       | 工事名称   |                       | 令和7年度 渡名喜村多用途住宅建設工事   | 工事年度                  | 令和 7 年度        |        |            | 工事場所   |                       | 沖縄県島尻郡渡名喜村1918番地   | 図面名称                  | 建築工事特記仕様書(その1) |        |            | 発注機関   |                       | 渡名喜村 経済課   | 縮 尺                   | NO-SCALE       |        |            | 摘 要   |                       | 図面番号 A-01   |                       |                | 検 印   |                       | 管理建築士   | 設 計                   | 製 図            |        |            |   |                       |   |                       |   |                       |   |                       | 資格者氏名   | 一級建築士 第320997号 眞志保 博基 |                |        |   |                       | 登録番号   | 一級建築士事務所 知事登録第144-33号 |                |        |   |                       | 所 在 地   | 沖縄県那覇市首里山川町3丁目61番9号   |                |        
①  
一般共通事項へ続き

⑬  
主任技術者・監理技術者

(1) 工事請負代金額が3,500万円以上(建築一式工事の場合7,000万円以上)の工事については、主任技術者又は監理技術者を現場ごとに専任で配置する。なお、専任を要しない期間は、次のとおりとする。  
ア 現場施工に着手するまでの期間  
【現場施工に着手する日が確定している場合】  
請負契約の締結の日の翌日から令和 年 月 日までの期間については、主任技術者又は監理技術者の工事現場への専任は要しない。  
【現場施工に着手する日が確定していない場合】  
請負契約の締結後、現場施工に着手するまでの期間(現場事務所の設置、資機材の搬入又は仮設工事等が開始されるまでの期間)については、主任技術者又は監理技術者の工事現場への専任を要しない。なお、工事施工に着手する日については、請負契約の締結後、監督員との打合せにおいて定める。  
イ 検査終了後の期間  
工事完成後、検査が終了し(発注者の都合により検査が遅延した場合を除く。)、事務手続、後片付け等のみが残っている契約工期中の期間については、主任技術者又は監理技術者の工事現場への専任を要しない。  
(2) 主任技術者及び監理技術者の雇用関係について  
ア 建設業法第26条の規定により、工事現場に専任で配置する主任技術者又は監理技術者は、受注者と入札執行日より前に3ヵ月以上の雇用関係が成立していなければならない。  
イ 受注者は、着手届と共に工事現場に専任で配置する主任技術者又は監理技術者の雇用関係を証明する書類(健康保険被保険者証等の写し)を提出しなければならない。

⑭  
主任技術者等の資格

(1) 主任技術者及び監理技術者の資格については、入札公告、現場説明資料等による。なお、入札公告、現場説明資料等で示されていない場合、主任技術者等の資格は、以下による。  
○ 1級建築士、又は1級建築施工管理技士のいずれかの資格を有するもの  
・ 1級建築士、2級建築士、1級建築施工管理技士、又は2級建築施工管理技士のいずれかの資格を有するもの  
ア 監理技術者にあつては、監理技術者資格者証及び監理技術者講習修了証を有する者であること。  
イ 配置予定技術者にあつては、入札開始日前に3ヵ月以上の直接的かつ恒常的な雇用関係があること。  
ウ 配置予定技術者の専任を要しない期間については、設計図書等で確認すること。  
(2) 発注者へ資格を証明する資料を提出すること。

⑮  
監理技術者の兼務(特例監理技術者の配置)

※ 本工事は、建設業法第26条第3項ただし書の規定の適用を受ける監理技術者(特例監理技術者)の配置を認める。この場合の要件は、現場説明書による。  
・ 本工事は、建設業法第26条第3項ただし書の規定の適用を受ける監理技術者(特例監理技術者)の配置を認めない。

⑯  
工事の保険等

(1) 次の工事関係保険に加入すること。なお、保険の加入期間は、原則として工事着工日から工事完成期日後14日以上とする。  
○火災保険 ○建設工事保険 ・ 組立保険 ○請負業者賠償責任保険  
(2) 建設労災補償共済又はこれに準ずる共済、保険に加入し、契約後1月以内に加入を証明する書類を発注者に提出する。  
(3) 建設業退職金共済制度に加入し、次の項目を遵守すること。  
ア 掛金収納書を契約後原則一ヶ月以内(電子申請方式による場合にあっては契約後原則40日以内)に発注者に提出する。  
イ 当該建設現場に「建設業退職金共済制度適用事業主工事現場」標識を掲示する。  
ウ 未加入下請事業者に対する加入を指導する。  
エ 工事完成後、速やかに掛金充当実績総括表を作成し、検査職員に提示しなければならない。

⑰  
ゆいくる材について

(1) 本工事で使用するリサイクル資材は、特定建設資材廃棄物を原材料とするゆいくる材に限り、原則「ゆいくる材」とする。それ以外を原材料とするゆいくる材は率先して使用することとする。ただし、ゆいくる材がない離島等での工事の場合は、ゆいくる材以外の再生資材を使用できる。なお、ゆいくる材以外の再生資材を使用する場合も「ゆいくる材品質管理要領」に準じて品質管理を実施すること。また、ゆいくる材の在庫がない等により使用することができない場合は、新材を使用すること。  
(2) ゆいくる材の品質管理  
ア ゆいくる材の品質管理にあたっては、「標準仕様書」等のほかに「ゆいくる材品質管理要領」に基づいて行うこと。  
イ 受注者は、工事請負代金額が 500万円以上でゆいくる材を使用する場合、着手後に一般財団法人沖縄県建設技術センターあてに「ゆいくる材品質管理依頼」を行い、必要書類の交付を受けなければならない。  
ウ 受注者は、路盤材のサンプル送付試験のサンプル採取及び現場への資材初回搬入時と敷き均し転圧完了後の現場簡易試験を監督員の立会の下、実施しなければならない。  
エ 受注者は、路盤材の現場簡易試験が終了した場合、速やかに監督員に試験結果を報告しなければならない。

⑬  
技能士(1.5.2)

⑱  
化学物質の濃度測定(1.5.9)

⑳  
完成時の提出図書(1.7.1)(1.7.2)

㉑  
設計図CADデータの貸与

㉒  
情報共有システム

㉓  
墜落制止用器具

⑳  
測定方法の基準、測定方法、測定対象室及び測定箇所数  
・ 「官庁営繕部におけるホルムアルデヒド等の室内空気中の化学物質の抑制に関する措置について」(国営整第4号 平成24年4月5日)  
○ 「学校における室内空気汚染対策について」(15ス学健第11号 平成15年7月4日)  
測定対象室 測定箇所数 備考  
各棟居室 4/棟 測定位置は協議による  
(2) 測定対象化学物質が濃度指針値を超えた濃度で検出された場合は、引渡は受けない。  
※完成図 ※保全に関する資料  
(1) 本工事は電子納品対象工事とする。  
電子納品とは、調査、設計、工事などの各段階の最終成果を電子データで納品することをいう。ここでいう電子データとは、各種電子納品要領・基準等(以下、「要領」)に示されたファイルフォーマットに基づいて作成されたものを指す。  
なお、書面における署名又は押印の取り扱いについては、別途監督員と協議するものとする。  
(2) 工事完成図書は、「要領」に基づいた電子データとなっているか(一財)沖縄県建設技術センターにて確認を受け、「電子納品確認登録証」の発行を受けること。  
業務成果品(工事完成図書)は、電子媒体(CD-R等)で(正)1部提出すること。  
「要領」で特に記載が無い項目については、監督員と協議の上、電子化のファイルフォーマットを決定すること。  
なお、「紙」による提出物は、監督員と協議の上決定すること。  
(3) 受注者は、完成通知書の添付書類として以下の書類及び電子データを監督員に提出しなければならない。  
ア ゆいくる材利用状況報告書  
イ ゆいくる材出荷量証明書  
(4) 受注者は、監督員より「長期保全計画書」の作成の指示があった場合、これを作成し監督員に提出しなければならない。  
なお、この計画書の内容等は監督員との協議により決定する。  
本工事中では発注者から受注者に対し設計図CADデータを貸与する。なお、貸与されたCADデータを本工事における施工図又は完成図の作成のため以外に使用してはならない。  
(1) 現場事務所等に、情報共有システムが使用可能な以下に示す程度のインターネット環境を整えること。なお、現場条件等により当該整備が不可能な場合は、監督員と協議すること。  
【インターネット環境】 :ブロードバンド回線  
【パソコンOS】 :Microsoft Windows 8.1／10  
【推奨ブラウザ】 :Internet Explorer 11  
情報共有システムとは、工事期間中において受発注者間でインターネットを介して協議簿、図面等の各種データのやり取りを行い、情報共有サーバーを用いてそれらのデータを共有・交換するものである。  
(2) 受注者は、沖縄県CALSシステムの利用にあつては、沖縄県とCALS運営会社で定めた使用承諾料を沖縄県CALSシステムを運営している者に支払うこと。  
(3) 沖縄県CALSシステムの使用承諾料を支払ったときは、速やかに監督員に支払いの事実を報告し、確認を受けること。(支払いの事実を証明する書類(銀行振り込みの写し等)を提出)  
・ 墜落制止用器具は、フルハーネス型とする。ただし、墜落時に着用者が地面に到達するおそれのある場合は、胴ベルト型の使用を認めるものとする。また、墜落制止用器具の安全な使用に関するガイドライン(平成30年6月22日付け基発0622第2号)を遵守すること。

②  
仮設工事

③  
土工事

④  
地業工事

⑤  
鉄筋工事

①  
工事用水

②  
工事用電力

③  
環境対策について

④  
足場その他(2.2.4)

⑤  
監督員事務所(2.3.1)

①  
埋戻し及び盛土(3.2.3)(表3.2.1)

2  
山留めの撤去(3.3.3)

①  
載荷試験(4.2.3)(4.2.4)

2  
杭地業

③  
床下防湿層(4.6.5)

①  
鉄筋(5.2.1)

2  
溶接金網(5.2.2)

構内既存の施設:  
○利用不可 ・ 利用できる(・ 有償 ・ 無償)  
構内既存の施設:  
○利用不可 ・ 利用できる(・ 有償 ・ 無償)  
(1) 受注者は、本工事の施工にあたり、「沖縄県赤土等流出防止条例」、「水質汚濁防止法」及びその他環境保全に関する法令等を遵守し、その対策については工事着手前に現場状況の調査、検討を十分に行い、監督員の確認を得た上で施工すること。  
(2) 赤土等流出防止対策を行う場合、その対策範囲は図示による。  
・ 「手すり先行工法に関するガイドライン」に基づく足場の設置に当たっては、同ガイドラインの別紙1「手すり先行工法による足場の組立て等に関する基準」における2の(2)手すり据置方式又は(3)手すり先行専用足場方式により行う。  
規模(㎡) 監督員との協議による。(以下同じ)  
仕上げ 内壁・天井  
屋根  
備品の種類及び数量  
埋戻し及び盛土の種類:【・ A種 ○B種 ・ C種 ・ D種】  
山留めの存置:【・ 撤去 ・ 存置 】  
載荷試験の種類 試験の方法 試験の位置 載荷荷重 報告書の記載事項  
杭 ・ 水平試験 ・ 図示 ・ 図示 ・ 図示 ・ 図示  
・ 鉛直試験 ・ 図示 ・ 図示 ・ 図示 ・ 図示  
地盤 ・ 平板載荷試験 ・ 協議による ・ 同左 ・ 同左 ・ 同左  
(1) 杭地業の種類と工法 (4.3.1)(4.4.4)(4.5.1)  
杭地業の種類 工法  
・ 既製コンクリート杭地業  
・ 鋼杭地業  
・ 場所打ちコンクリート杭地業  
・ セメントミルク工法  
・ 特定埋設杭工法  
・ アースドリル工法  
・ ( )工法  
・ 図示  
(2) 杭の寸法等 (4.2.2)(4.3.3)(4.4.3)(4.5.4)  
杭径 杭長(m) 種類 継手数 先端部の形状 備考  
試験杭 位置は図示による  
本杭  
(3) 杭の品質等 (4.3.4)~(4.3.8)(4.4.4)~(4.4.6)  
設計支持力 推定支持力の算定方法 水平方向のずれ精度 継手工法 杭頭部の処理  
(4) 支持層 (4.3.4)(4.3.5)(4.5.5)(4.5.6)  
支持層の位置 支持層の種類 支持層への掘削深さ 支持層への根入れ深さ  
(5) 場所打ちコンクリートにおける材料等 (4.5.4)  
ア 鉄筋  
帯筋 鉄筋の最小かぶり厚さ 備考  
【・(参-2.2)・図示】  
イ セメントの種類 【・ 普通ポルトランドセメント ・ 図示】  
ウ コンクリート  
設計基準強度 種別 備考  
UB  
防湿層の範囲は、図示による。  
種類の記号 呼び名(mm) 備考  
図示による  
網目の形状 寸法 鉄線の経 備考

③  
継手及び定着(5.3.4)

④  
鉄筋のかぶり厚さ及び間隔(5.3.5)

⑤  
各部配筋(5.3.7)

6  
機械式継手

⑤  
コンクリート工事

①  
コンクリートの強度

②  
コンクリートの材料

③  
コンクリートの強度試験

④  
コンクリート打放し仕上げ(6.2.5)(6.8.1)

⑤  
コンクリートの品質管理

⑥  
打継ぎ(6.6.4)

⑦  
型枠(6.8.1)(6.8.2)

8  
軽量コンクリート

⑨  
暑中コンクリート

⑩  
品質確保

①  
継手の種類等

柱、梁の主筋の継手を同一箇所には、応力集中やコンクリートの充填性等について十分検討し、監督員の承諾を受けて施工すること。  
(3) 鉄筋の定着長さ【※図示による。 ・ 】  
(1) 軽量コンクリートの場合の最小かぶり厚さ:  
(2) 塩害を受けるおそれのある部分等の位置及び最小かぶり厚さ:  
(3) 機械式継手及び溶接継手の場合のあきの寸法:  
施工箇所 配筋の方法 その他特記すべき事項  
【・(参- )による。 ○図示】  
【・(参- )による。 ○図示】  
機械式継手の種類: ・ 図示 ・  
①コンクリートの強度  
気乾単位容積質量による種類 類別等 設計基準強度(Fc) 施工部位  
・ 普通コンクリート ※Ⅰ類 図示による 図示による  
・ 軽量コンクリート ※Ⅱ類  
・ 普通コンクリート ※Ⅰ類  
・ 軽量コンクリート ※Ⅱ類  
(6.2.1)(6.2.2)(6.2.3)(6.10.1)(6.13.1)(6.14.1)(6.15.1)  
②コンクリートの材料  
(1) セメントの種類  
【※普通ポルトランドセメント ・ フライアッシュセメントB種 ・ 】  
(2) フライアッシュセメントB種の適用箇所: 【・ 図示 ・ 】  
(3) 骨材のアルカリシリカ反応性による区分: ※A ・ B (6.3.1)  
材齢28日圧縮強度の推定に用いる供試体は現場における「水中養生」とする。  
③コンクリートの強度試験  
④コンクリート打放し仕上げ(6.2.5)(6.8.1)  
仕上げる種別 打増し厚さ 施工部位 備考  
B種 20mm 基礎立上り  
⑤コンクリートの品質管理  
工事に使用するコンクリートは事前に試し練りを行い、その品質等が設計図書の規定に適合していることを確認し、監督職員に報告する。  
⑥打継ぎ(6.6.4)  
打継ぎ目地の寸法は、図示による。  
⑦型枠(6.8.1)(6.8.2)  
(1) 外部に面する打放し仕上げるの打増し厚さ  
【・ 20mm ・ ( )mm】○図示  
(2) ひび割れ誘発目地の位置、形状及び寸法は、図示による。  
(3) MCR工法の適用: ・ 有り【 使用箇所: ・ 図示 ・ 】  
8 軽量コンクリート  
施工部位 種類 気乾単位容積質量  
・ 1種 ・ 2種  
水又は土に接する軽量コンクリートの使用  
・ 有り【使用箇所: ・ 図示 ・ 】  
⑨暑中コンクリート  
暑中コンクリートの適用は【 那覇市】の日平均気温の平年値が25℃を超える【 6月 1日】から【 10月 31日】までとする。  
(注) 適用する場合は、気象庁HPより日平均気温の平年値を確認し、【 】を記載すること。  
⑩品質確保  
レディーミクストコンクリートの品質確保については、「レディーミクストコンクリートの品質確保について」(平成15年11月10日付け国営建第95号)及び「レディーミクストコンクリートの品質確保について」の運用について」(平成15年11月10日付け国営技第71号)を適用する。

工事名称

工事場所

発注機関

摘 要

検 印

令和7年度 渡名喜村多用途住宅建設工事

沖縄県島尻郡渡名喜村1918番地

渡名喜村 経済課

管理建築士 設 計 製 図

令和 7 年度

図面名称

縮 尺

図面番号

名 称

資格者氏名

登録番号

所 在 地

建築工事特記仕様書(その2)

NO-SCALE

A-02

株式会社 宮平設計

一級建築士 第320997号 眞志保 博基

一級建築士事務所 知事登録第144-33号

沖縄県那覇市首里山川町3丁目61番9号



7  
鉄骨工事

1 鋼材(7.2.1)  
(表7.2.1)

2 高力ボルト  
(7.2.2)(7.3.2)  
(7.4.2)(7.4.7)

3 普通ボルト  
(7.2.3)(7.3.2)

4 アンカーボルト  
(7.2.4)(7.3.2)  
(7.10.3)  
(表7.10.1)

5 デッキプレート  
(7.2.7)(7.7.8)

6 スタッド  
(7.2.8)

7 柱底均しモルタル(7.2.9)

8 材料試験等  
(7.2.10)

9 仮組(7.3.10)

10 溶接  
(7.6.3)(7.6.4)  
(7.6.7)(7.6.12)

11 塗料の種類  
(7.8.4)  
(表18.3.1)

12 耐火被覆の種類及び性能  
(7.9.2)(7.9.3)

13 その他(7.11.2)  
(7.12.5)

8 コンクリートブロック・ALCパネル・ECP工事

1 補強コンクリートブロック造  
(8.2.2)(8.2.4)  
(8.2.5)

2 コンクリートブロック帳壁及び塀  
(8.3.2)～(8.3.4)

3 ALCパネル  
(8.4.2)～(8.4.5)  
(表8.4.2)  
(表8.4.3)

4 押出成形セメント板(ECP)  
(8.5.2)～(8.5.4)  
(表8.5.1)  
(表8.5.2)

| 記号の種類 | 適用箇所 | 備考             |
|-------|------|----------------|
|       |      | 形状及び寸法は、図示による。 |

| 種類 | 径 | 縁端距離 | 間隔 | ゲージ | 備考 |
|----|---|------|----|-----|----|
|    |   |      |    |     |    |

すべり係数試験：【・実施する・実施しない】  
試験の方法、試験片の摩擦面の処理:【・図示・】

| 径 | 縁端距離 | 間隔 | ゲージ | 備考 |
|---|------|----|-----|----|
|   |      |    |     |    |

・構造用アンカーボルト

| 種類 | 縁端距離 | 間隔 | ゲージ | 形状及び寸法 | 保持及び埋込み工法 |
|----|------|----|-----|--------|-----------|
|    |      |    |     |        |           |

・建方用アンカーボルト

| 種類 | 縁端距離 | 間隔 | ゲージ | 形状及び寸法 | 保持及び埋込み工法 |
|----|------|----|-----|--------|-----------|
|    |      |    |     |        |           |

| 施工部位 | 材質 | 形状 | 寸法 | 備考 |
|------|----|----|----|----|
|      |    |    |    |    |

デッキプレートと鉄骨部材の溶接方法:【・図示・】

| 施工部位 | 材質 | 形状 | 寸法 | 備考 |
|------|----|----|----|----|
|      |    |    |    |    |

| 材料 | 厚さ | 種別 | 備考 |
|----|----|----|----|
|    |    |    |    |

引張りを受ける材料の試験等:・実施する【図示( )】

仮組の実施:【・実施する・実施しない】

| 開先の形状 | エンドタブの有・無及び適用箇所 | スカルップの形状 | 溶接部の試験 |
|-------|-----------------|----------|--------|
|       |                 |          |        |

錆止め塗料の種類:【・A種・B種】

| 種類 | 所要性能及び摘要箇所 |
|----|------------|
|    |            |

(1) 軽量鋼構造におけるボルトの接合方法:  
(2) 溶融亜鉛めっき高力ボルトを使用する場合の摩擦面の処理:【・ブラスト処理・ブラスト以外の特別な処理方法及びすべり耐力等の確認方法:】

9  
防水工事

1 防水の種類

2 シーリング  
(9.7.2)(9.7.3)  
(9.7.5)  
(16.14.5)  
(17.3.2)

3 保証

10 石工事

1 石材(10.2.1)  
(表10.2.1)  
(表10.2.2)

2 壁の石張り工法  
(10.3.2)(10.4.2)  
(10.5.2)

3 床及び階段の石張り  
(10.6.2)(10.6.3)

4 特殊部位の石張り(10.7.1)  
(10.7.2)(10.7.3)

11 タイル工事

1 タイル  
(11.2.2)(11.3.2)

2 あと張り工法  
(11.2.7)(11.3.7)  
(表11.2.3)  
(表11.3.2)

12 木工事

1 木材  
(12.1.4)  
(表12.1.1)  
(表12.1.2)

2 木材(下地材)の含水率: ※A種・B種  
木材(造作材)の含水率: ※A種・B種

(1) 防水の種類等 (9.2.2)(9.3.2)(9.4.2)(9.5.2)(9.6.1)

| 防水の種類 | 厚さ | 施工箇所 |
|-------|----|------|
| 図示による |    |      |
| 透湿防水  |    |      |

(2) 防水層の種類 (9.2.3)(9.3.3)(9.4.3)(9.5.3)(9.6.3)

| 防水層の種別 | 工法 | 備考 |
|--------|----|----|
| 図示による  |    |    |

(表9.2.3)～(表9.2.9)(表9.3.1)～(表9.3.3)  
(表9.4.1)～(表9.4.3)(表9.5.1)(表9.5.2)(表9.6.2)

(3) その他の材料等

- ・押え金物:(材質)(寸法)
- ・絶縁用シート:(材料)
- ・断熱材:(材質)(厚さ)
- ・立上り部保護:(材料)(工法等)
- ・脱気装置:(種類)(設置数)
- ・仕上げ塗料:(種類)(使用量)

(4) 施工

- ・下地の処理方法等:( )

| シーリング材の種類 | 施工箇所 | 試験等       |
|-----------|------|-----------|
| 図示による     |      | ※簡易接着性試験・ |
|           |      | ※簡易接着性試験・ |

(1) 元請業者、施工業者、製造所の三者連署による保証書を監督員に提出する。  
(2) 保証期間は、工事完成後【10】年間とする。ただし、アスファルト防水は【15】年間とする。

(表12.2.2)

※注  
2 土壌の防蟻処理

3 防腐・防蟻・防虫処理  
(12.3.1)(12.3.2)

4 防蟻処理、防虫処理の施工及び保証

13 屋根及びとい工事

1 長尺金属板葺(13.2.2)

2 折板(13.3.2)

(3) 製材

【☒「製材の日本農林規格」による  
・「製材の日本農林規格」以外による】

【☒下地用針葉樹製材 ☒造作用針葉樹製材 ☒広葉樹製材・】

| 施工箇所  | 樹種 | 寸法 | 等級又は品質 | 含水率 | 防虫処理 |
|-------|----|----|--------|-----|------|
| 図示による |    |    |        |     |      |

(4) 造作用集成材

【☒「集成材の日本農林規格」による  
・「集成材の日本農林規格」以外による】

【☒造作用集成材・化粧ばり造作用集成材・化粧ばり構造用集成材・】

| 施工箇所 | 樹種 | 寸法 | 等級又は品質 | 含水率 | 化粧薄板の厚さ |
|------|----|----|--------|-----|---------|
|      |    |    |        |     |         |

(5) 造作用単板積層材

【・「単板積層材の日本農林規格」による  
・「単板積層材の日本農林規格」以外による】

| 施工箇所 | 厚さ | 表面の品質 | 含水率 | 防虫・強度等 |
|------|----|-------|-----|--------|
|      |    |       |     |        |

(6) 合板等【・普通合板・構造用合板】

| 施工箇所  | 樹種 | 厚さ品質、等級等 | 接着の程度 | 防虫・強度等 |
|-------|----|----------|-------|--------|
| 図示による |    |          |       |        |

(7) パーティクルボード

| 施工箇所 | 厚さ | 表裏面の状態 | 曲げ強さ | 接着剤 | 難燃性 |
|------|----|--------|------|-----|-----|
|      |    |        |      |     |     |

(8) 構造用パネル

| 施工箇所  | 厚さ | 等級 |
|-------|----|----|
| 図示による |    |    |

(1) 施工箇所:「防除施工標準仕様書」(公益社団法人日本しろあり対策協会発行)Ⅰ新築建築物しろあり予防処理標準仕様書 4 処理の箇所 に準ずることとし、建築物の外周処理を含む。  
(2) 処理薬剤:(公社)日本しろあり対策協会又は(公社)日本木材保存協会の認定品とする。  
(3) 処理方法:「防除施工標準仕様書」Ⅰ新築建築物しろあり予防処理標準仕様書 3 処理の方法 に準ずる。また、土間コンクリートを打設する部分には、薬剤処理後、厚さ0.15mmポリエチレンフィルム敷きを行う。  
※注:井戸の使用があるため、施工前に監督員と協議を行うこと。

木材処理(防蟻・防虫)

(1) 施工箇所:合板、集成材等を除く全ての木材  
(2) 処理方法:工場における加圧式とし、十分に乾燥を行う。ただし、現場における加工が生じた場合には、加工した箇所に対し、現場にて木材保存剤を塗布する。  
(3) 性能区分:性能区分は次による。ただし、監督員の指示を受けた部材については、その指示に従うものとする。  
ア 造作材にラワン材等広葉樹を使用する場合は、JASの保存処理K1＋保存処理K3とする。  
イ 構造材、下地材については、JASの保存処理K3とする。

(1) 公益社団法人日本しろあり対策協会の認定した「しろあり防除施工士」とする。ただし、工場における処理及び監督員の承諾を受けた場合はこの限りではない。  
(2) 元請業者と施工業者の連署による保証書を監督員に提出する。なお、期間は、処理施工後5年とする。

3 県産瓦葺

4 とい(13.5.2)  
(表13.5.1)

14 金属工事

1 あと施工アンカー(14.1.3)

2 アルミニウム及びアルミニウム合金の表面処理

3 鉄鋼の亜鉛めっき

4 軽量鉄骨天井下地  
(14.4.3)(14.4.4)

5 金属成形板張り  
(14.6.2)(14.6.3)

6 アルミニウム製笠木(14.7.2)  
(14.7.3)  
(表14.7.1)

7 手すり及びタラップ(14.8.2)  
(14.8.3)  
(表14.2.1)

15 左官工事

1 ラス系下地(15.2.4)

2 せつこうボードその他のボード下地(15.2.5)

3 モルタル塗り(15.3.2)(15.3.5)

4 セルフレベリング材塗り

(1) 瓦は沖縄県産の赤瓦とする。瓦工事は別途とする  
(2) 沖縄県技能評価認定制度に基づく琉球赤瓦施工技能評価試験の瓦葺き作業及び漆喰塗り作業に合格した者を、適用する作業中において次の条件で配置し自ら施工すると共に、他の技能者に対して施工品質の向上を図るための作業指導を行うこと。  
【☒1名以上配置  
・施工面積 m2につき、級技能評価試験に合格した者を1名配置】

| 材種 | 規格名称 | 材質 | 備考 |
|----|------|----|----|
|    |      |    |    |

あと施工アンカーの引抜試験:【・実施する・実施しない】  
※監督員と協議のうえ決定とする。

表面処理の種別をB－1種又はB－2種としたときの複合皮膜の種類:【☒A1・A2】(JIS H 8602)  
(14.2.2)(14.7.2)(14.8.2)(14.8.3)(表14.2.1)

| 施工箇所  | 種別 | 表面処理方法 |
|-------|----|--------|
| 図示による |    |        |

(14.2.3)(表14.2.2)

| 野縁受、吊りボルト及びインサートの間隔 | 野縁の間隔 | 備考 |
|---------------------|-------|----|
|                     |       |    |

・補強方法等( 図示による )

(1) 金属成形板の種別及び表面処理:  
(2) 長尺の場合における伸縮調整継手:

(1) 構成部材による種別:  
(2) アルミニウム製笠木本体の材料の表面処理の種別及び複合皮膜の種類は次による。  
種別:【・A－1・B－1】  
種別をB－1とした場合の複合皮膜の種類:【・A1・A2】(JIS H 8602)  
(3) 固定金具の間隔及び固定方法:

(1) 手すり  
ア 表面処理の種別をB－1種又はB－2種としたときの複合皮膜の種類【・A1・A2】(JIS H 8602)  
イ 取付け金物等は、全てステンレス(SUS 304)とする。  
(2) タラップ  
ア 表面処理の種別をB－1種又はB－2種としたときの複合皮膜の種類【・A1・A2】(JIS H 8602)  
イ 取付け金物等は、全てステンレス(SUS 304)とする。  
ウ 足掛かり部は、スリッパ止め加工とする。

(1) 種類:・通気工法(・二重下地・単層下地)  
・直貼り工法(・ラスモルタル下地・ラスシートモルタル下地)  
・外張断熱工法で断熱材の外側に胴縁を施工する形式の通気工法を行う場合( )  
(2) 建築基準法に基づく耐力壁、防火構造、準耐火構造等の指定がある場合の下地の仕様( )

| 材料 | 種類 | 厚さ |
|----|----|----|
|    |    |    |

(1) モルタル:・現場調査材料・既調査材料( )  
(2) 既製目地材の適用及び形状:  
(3) 床の目地の設置及び工法:  
(4) 外装タイル張り下地等の下地モルタルの接着力試験:【・実施する・実施しない】

セルフレベリング材の種類:【・せつこう系・セメント系】  
(15.5.2)(表15.5.1)

| 工事名称 | 令和7年度 渡名喜村多用途住宅建設工事 | 工事年度 | 令和 7 年度                     |
|------|---------------------|------|-----------------------------|
| 工事場所 | 沖縄県島尻郡渡名喜村1918番地    | 図面名称 | 建築工事特記仕様書(その3)              |
| 発注機関 | 渡名喜村 経済課            | 縮 尺  | NO-SCALE                    |
| 摘 要  |                     | 図面番号 | A-03                        |
| 検 印  | 管理建築士               | 設 計  | 名 称 株式会社 宮平設計               |
|      |                     |      | 資格者氏名 一級建築士 第320997号 眞志保 博基 |
|      |                     |      | 登録番号 一級建築士事務所 知事登録第144-33号  |
|      |                     |      | 所在地 沖縄県那覇市首里山川町3丁目61番9号     |

⑬左官工事へ続き

⑮建具工事

⑤仕上塗材仕上げ(15.6.2)  
(表15.6.1)

6マステック塗料塗り(表15.7.2)

7せっこうプラスター塗り(15.8.2)(15.8.3)

8しっくい塗り(15.10.2)

9ロックウール吹付け(15.12.3)

1防火戸等(16.1.3)(16.1.6)

②見本の製作等(16.1.4)

③アルミニウム製建具(16.2.2)(16.2.4)(16.2.5)(表14.2.1)(表16.2.1)

4樹脂製建具(16.3.2)(16.3.3)(16.3.4)(16.3.5)(表16.3.1)(表16.3.2)(表16.3.3)(表16.3.4)

5銅製建具(16.4.2)

6鋼製軽量建具(16.5.2)(16.5.3)(表16.2.1)

7ステンレス製建具(16.6.2)(16.6.3)

⑧木製建具(16.7.2)(16.7.4)

⑨建具用金物(16.8.2)(16.8.3)(表16.8.1)

|       |     |            |
|-------|-----|------------|
| 種類    | 呼び名 | 仕上げの形状・工法等 |
| 図示による |     |            |

|    |    |       |
|----|----|-------|
| 工程 | 種別 | 塗料その他 |
|    |    |       |

(1) 下塗り及び中塗りに用いるせっこうプラスター・既調合プラスター(下塗り用)・現場調合プラスター(下塗り用)

(2) 上塗り:・既調合プラスター(上塗り用)・しっくい塗り

(1) しっくい:・現場調合材料・既調合材料( )

仕上げ厚さ:

(1) 防火戸の指定及び機構等は、図示による。

(2) 防犯建物部品の適用は、図示による。

(1) 建具見本の製作:【・行う・行わない】

(2) 特殊な建具の仮組:【・実施する・実施しない】

※監督員との協議による

(1) 建具の性能等

|    |      |     |     |        |      |
|----|------|-----|-----|--------|------|
| 種別 | 耐風圧性 | 気密性 | 水密性 | 枠見込み寸法 | 施工箇所 |
| 図示 | S-5  | A-4 | W-5 | 70     | 図示   |

※法令に準ずる耐風圧性とする。

※ただし、既製品については製品仕様による。

(2) 特殊なドアセット等の適用及び等級

|           |      |    |    |
|-----------|------|----|----|
| ドアセット等の種類 | 施工箇所 | 等級 | 備考 |
| ・防音ドアセット  |      |    |    |
| ・断熱ドアセット  |      |    |    |
| ・耐震ドアセット  |      |    |    |

(3) 外部に面する建具の表面処理の種類及び複合皮膜の種類  
種別:B-1  
複合皮膜の種類:【・A1・A2】(JIS H 8602)

(4) 結露水の処理方法:

(5) 水切り及びげん板等の加工及び組立は、図示による。

(1) 建具の性能等

|    |      |     |     |        |      |
|----|------|-----|-----|--------|------|
| 種別 | 耐風圧性 | 気密性 | 水密性 | 枠見込み寸法 | 施工箇所 |
|    |      |     |     |        |      |

(2) 特殊なドアセット等の適用及び等級

|           |      |    |    |
|-----------|------|----|----|
| ドアセット等の種類 | 施工箇所 | 等級 | 備考 |
| ・防音ドアセット  |      |    |    |
| ・断熱ドアセット  |      |    |    |

(3) 表面色:

(4) 水切り及びげん板等の加工及び組立は、図示による。

(5) ガラス: ※複層ガラス・単板ガラス・三重ガラス・

(1) 建具の性能等

|      |     |     |      |         |
|------|-----|-----|------|---------|
| 施工箇所 | 気密性 | 水密性 | 耐風圧性 | 備考(材料等) |
|      |     |     |      |         |

(2) 特殊なドアセット等の適用及び等級

|             |      |    |    |
|-------------|------|----|----|
| ドアセット等の種類   | 施工箇所 | 等級 | 備考 |
| ・簡易気密型ドアセット |      |    |    |

(3) 鋼板の種類:【・JIS G 3302・JIS G 3317】

(1) 建具の性能等

|    |      |     |     |        |      |
|----|------|-----|-----|--------|------|
| 種別 | 耐風圧性 | 気密性 | 水密性 | 枠見込み寸法 | 施工箇所 |
|    |      |     |     |        |      |

(2) 特殊なドアセット等の適用及び等級

|             |      |    |    |
|-------------|------|----|----|
| ドアセット等の種類   | 施工箇所 | 等級 | 備考 |
| ・簡易気密型ドアセット |      |    |    |

(3) ビニル被覆鋼板:【・使用する・使用しない】

(4) カラー鋼板の適用:【・使用する・使用しない】

(1) 建具の性能等

|      |     |     |      |         |
|------|-----|-----|------|---------|
| 施工箇所 | 気密性 | 水密性 | 耐風圧性 | 備考(材料等) |
|      |     |     |      |         |

(2) 表面仕上げ:【※HL・パイブレーション・鏡面・】

(1) かまち戸  
かまちの樹種:図示、鏡板の樹種:図示

(2) ふすま  
上張りの種類:図示、緑の仕上げ:図示

(1) 建具用金物の材質、形状及び寸法

|    |       |          |    |
|----|-------|----------|----|
| 形式 | 金物の種類 | 見え掛り部の材質 | 備考 |
|    | 図示    |          |    |

(2) 建具用金物の取付け位置等は、図示による。

⑩鍵(16.8.4)

11自動ドア開閉装置(16.9.3)(表16.9.4)

12シャッター(16.11.2)(16.12.2)(16.12.4)

13オーバーヘッドドア(16.13.2)

⑭ガラス(16.14.2)(16.14.4)(16.14.5)

17カーテンウォール工事

⑮塗装工事

⑯内装工事

(1) マスターキー:【◎製作する・製作しない】

(2) 関連工事がある場合は、受注者間で協議し1つの鍵箱にまとめて納品する。

(1) 戸の開閉方法:【・引戸・開き戸・折戸】

(2) センサーの種類:

(1) シャッターの種類:【・重量( )・軽量】

(2) 耐風圧強度:

(3) 開閉機能:【・手動式・電動式】

(4) 重量シャッターの場合のシャッターケース:【・設ける・設けない】

(5) スラットの形式:【・インターロッキング形・オーバーラッピング形】

(1) 耐風圧性能の区分:

(2) 開閉機能:【※バランス式・チェーン式・電動式】

(3) 収納形式による区分:

(1) ガラスの種類及び厚さ等

|        |     |    |
|--------|-----|----|
| ガラスの種類 | 厚さ等 | 備考 |
| 図示     |     |    |

(2) ガラス留め材

|       |            |
|-------|------------|
| 建具の種類 | 材種         |
| 外部建具  | シリコン系 SR-1 |

(3) 熱線反射ガラスの映像調整:

(4) ガラスブロックの材料及び工法

|          |    |        |     |   |          |
|----------|----|--------|-----|---|----------|
| 表面形状呼び寸法 | 厚さ | 壁用金属材料 | 補強材 | 色 | 金属製化粧カバー |
|          |    |        |     |   |          |

(1) カーテンウォールの種類:【・メタル・PC】

(2) 性能

|       |     |     |     |     |      |     |     |
|-------|-----|-----|-----|-----|------|-----|-----|
| 耐風圧性能 | 耐震性 | 水密性 | 気密性 | 耐火性 | 耐温度性 | 遮音性 | 断熱性 |
|       |     |     |     |     |      |     |     |

(3) 材料の種類

|      |        |       |     |          |
|------|--------|-------|-----|----------|
| 金属材料 | シーリング材 | 耐火目地材 | 断熱材 | 構造ガasket |
|      |        |       |     |          |

(4) 先付け材料:【・建具枠・ゴンドラ用がtレール・仕様等については、図示による。

(5) メタルカーテンウォール製品の見え掛り部分の仕上げ:

(6) PCカーテンウォールの仕上げ:

(7) 構造ガasketを用いるガラスの取付け:

塗装面

素地ごしらえ工程の種別

塗料の名称・種類

塗装工程の種別

施工箇所

図示

図示

防火材料の指定【・有・無】

(1) 元請業者、施工業者、製造所の三者連署による保証書を監督員に提出する。

(2) 保証期間は、工事完成後【10】年間とする。

(1) ビニル床シートの材料及び工法

|      |       |    |      |          |
|------|-------|----|------|----------|
| 施工箇所 | 種類の記号 | 色柄 | 厚さ   | 熱溶接工法の適用 |
| 図示   |       |    | t2.0 | ◎有り・無し   |
|      |       |    |      | ・有り・無し   |

(2) ビニル床タイル、ゴム床タイル

|      |         |     |
|------|---------|-----|
| 施工箇所 | 種類(・形状) | 厚さ等 |
|      |         |     |

(3) 特殊機能床材の適用:【・帯電防止床シート又は床タイル・視覚障害者用床タイル・耐動荷重性床シート・防滑性床シート又は床タイル】

|      |         |     |
|------|---------|-----|
| 施工箇所 | 種類(・形状) | 厚さ等 |
|      |         |     |

施工箇所

カーベットの種類・種別

厚さ

パイル形状等

工法

・グリップ・全面接着

・グリップ・全面接着

(1) 帯電性の適用【・有り・無し】

(2) 見切り、押さえ金物の材質、種類及び形状は図示による。

エポキシ樹脂系塗床の仕上げの種類:

3合成樹脂塗床(19.4.3)

④フローリング張り(19.5.2)(19.5.3)

5フローリングボードの特殊張り

⑥畳敷き(19.6.2)

⑦せっこうボード、その他ボード及び合板張り(19.7.2)(19.7.3)(表19.7.5)

⑧壁紙張り(19.8.2)

⑨断熱及び防露(19.9.2)(19.9.3)

⑩ユニット及びその他工事

⑪排水管(21.2.1)

⑫側塊、排水枡等(21.2.2)

|      |    |    |            |
|------|----|----|------------|
| 施工箇所 | 工法 | 品名 | 備考(樹種、種別等) |
| 図示   |    |    | 図示         |

体育館、武道場等の床の強度、弾力性を特に要求される広い床は、日本体育床下地工業会編「体育館床工事標準施工要領書」による。

(1) 畳の種別【・A種・B種◎C種・D種(種別: )】

(2) 畳表に使用する材料は沖縄県産とする。

(1) せっこうボード

|      |       |    |      |         |
|------|-------|----|------|---------|
| 規格名称 | 種類の記号 | 厚さ | 施工箇所 | 目地工法の種類 |
| 図示   |       |    |      |         |

(2) 合板の種類

|       |      |              |
|-------|------|--------------|
| 合板の名称 | 施工箇所 | その他の仕様       |
|       |      | ※図示(A- )による。 |

※合板の木材処理(防虫・防蟻)については、本特記仕様書第12章第3項及び第4項を適用する。

(3) 軽量鉄骨壁下地ボード遮音壁に用いる遮音シール材:【・】

品質及び防火性能:【図示による】

断熱材の種類及び厚さ:【図示による】

|      |    |    |      |      |        |       |
|------|----|----|------|------|--------|-------|
| 施工箇所 | 寸法 | 高さ | 耐震性能 | 所定荷重 | 帯電防止性能 | 漏えい抵抗 |
|      |    |    |      |      |        |       |

|      |      |      |     |       |       |
|------|------|------|-----|-------|-------|
| 施工箇所 | 構造形式 | 構成基材 | 遮音性 | 表面仕上げ | 建具寸法等 |
|      |      |      |     |       |       |

|      |    |     |      |     |    |
|------|----|-----|------|-----|----|
| 施工箇所 | 種類 | 表面材 | 操作方法 | 遮音性 | 備考 |
|      |    |     |      |     |    |

あと施工アンカーの使用:【・有り・無し】材質、寸法等は図示による。

|        |           |              |
|--------|-----------|--------------|
| 表面材の材質 | 脚部の形状及び寸法 | ドアエッジの形状及び材質 |
|        |           |              |

|    |    |    |    |
|----|----|----|----|
| 材種 | 形状 | 寸法 | 備考 |
|    |    |    |    |

|    |    |         |        |      |
|----|----|---------|--------|------|
| 形式 | 種類 | スラットの材質 | スラットの幅 | 施工箇所 |
|    |    |         |        |      |

|      |       |    |     |      |
|------|-------|----|-----|------|
| 操作方式 | 幅及び高さ | 材種 | 品質等 | 施工箇所 |
|      |       |    |     |      |

|    |      |         |      |    |
|----|------|---------|------|----|
| 形式 | 開閉操作 | きれ地の種別等 | 施工箇所 | 備考 |
|    |      |         |      |    |

(1) 間知石

|    |     |           |         |
|----|-----|-----------|---------|
| 材種 | 目塗り | 目地の材種・厚さ等 | 施工箇所    |
|    |     |           | 図示【A- 】 |

(2) コンクリート間知ブロックの適用がある場合の種類及び質量区分:【・】

(1) くつふきマットの材種:【・塩化ビニル又はゴム製・硬質アルミニウム合金製・ステンレス鋼(SUS304)製】

(2) 受け枠の材種:【・硬質アルミニウム合金製・ステンレス鋼(SUS304)製】

|        |    |      |       |    |
|--------|----|------|-------|----|
| 名称     | 寸法 | 適用内容 | 規格・品質 | 備考 |
| 流し台    | 図示 |      |       |    |
| カップボード | 図示 |      |       |    |
| UB     | 図示 |      |       |    |
| ポスト    | 図示 |      |       |    |

|       |      |     |    |
|-------|------|-----|----|
| 材種    | 管の種類 | 呼び径 | 備考 |
| 図示による |      |     |    |

(1) 側塊

|       |    |    |
|-------|----|----|
| 形状    | 寸法 | 備考 |
| 図示による |    |    |

(2) 排水枡

|       |      |    |
|-------|------|----|
| 種類    | 適用荷重 | 備考 |
| 図示による |      |    |

3基礎(21.2.2)

4街きよ、縁石及び側溝(21.3.1)

22舗装工事

⑰植栽及び屋上緑化工事工事

3芝張り等(23.4.2)

4屋上緑化(23.5.2)(23.5.3)(23.5.4)

(3) グレーチング

|    |    |      |          |    |
|----|----|------|----------|----|
| 材質 | 用途 | 適用荷重 | メインバーピッチ | 備考 |
|    |    |      |          |    |

(4) 地業の材料:【】

基礎の厚さ及び種類:図示による。

コンクリート縁石及び側溝

|    |      |    |     |    |
|----|------|----|-----|----|
| 名称 | 規格名称 | 形状 | 寸法等 | 備考 |
|    |      |    |     |    |

(1) 路床(22.2.2)(22.2.3)(22.2.5)(表22.2.1)

|       |    |       |        |    |
|-------|----|-------|--------|----|
| 路床の種類 | 厚さ | 盛土の材料 | 路床安定処理 | 試験 |
|       |    |       |        |    |

(2) ジオテキスタイルの適用及び品質:

(1) 車道部の厚さ:【】

(2) 締固め度試験:【】

(1) 構成及び厚さ:【・図示による(A- )・】

(2) 加熱アスファルト混合物等の種類:【・密粒度アスファルト混合物(13)・再粒度アスファルト混合物(13)】

(3) シールコートの適用:【・有り・無し】

(1) 構成及び厚さ:【・図示による(A- )・】

(1) 構成及び厚さ:【・図示による(A- )・】

(2) 種類:【・加熱系( )・常温系( )】

(3) 添加する着色骨材又は自然石【・図示による(A- )・】

(4) その他【・】

構成及び厚さ:【・図示による(A- )・】

(1) ブロック系舗装の適用:【・コンクリート平板舗装・インターロッキングブロック舗装・鋪石舗装】

(2) 種類及び寸法等:【・図示による(A- )・】

(3) ジオテキスタイルの適用及び品質:【】

(1) 植栽地の土壌試験:

(2) 暗きよ、開きよ及び排水層等の設置は、図示による。

(3) 土壌改良材:

(4) 植込み用土:

(1) 種類等

|       |       |             |      |            |
|-------|-------|-------------|------|------------|
| 樹木の種類 | 樹高(m) | 有効土層の厚さ(cm) | 支柱の形 | 備考         |
| 図示による |       |             |      | 整備範囲は図示による |

(2) 新植樹木の枯補償の期間:【※1年・( )年】

(3) 移植樹木の枯損処理を行う期間:【※1年・( )年】

(1) 芝の種類:

(2) 種子の種類及び量:

(3) 地被類

|    |     |       |               |
|----|-----|-------|---------------|
| 樹種 | 芽立数 | コンテナ径 | 単位面積当たりのコンテナ数 |
|    |     |       |               |

土壌層の厚さ

排水層の厚さ

樹木の樹種、寸法、数量

支柱の形式

かん水装置

※見切り材、舗装材、排水孔、マルチング材等は、図示による。

※樹木の固定方法については、施工計画書に明記し、監督職員と協議すること。

工事名称

令和7年度 渡名喜村多用途住宅建設工事

工事年度

令和7年度

工事場所

沖縄県島尻郡渡名喜村1918番地

図面名称

建築工事特記仕様書(その4)

発注機関

渡名喜村 経済課

縮尺

NO-SCALE

摘要

図面番号

A-04

検印

管理建築士

設計

製図

図面名称

株式会社 宮平設計

資格者氏名


一級建築士 第320997号 眞志保 博基

登録番号

一級建築士事務所 知事登録第144-33号

所在地

沖縄県那覇市首里山川町3丁目61番9号

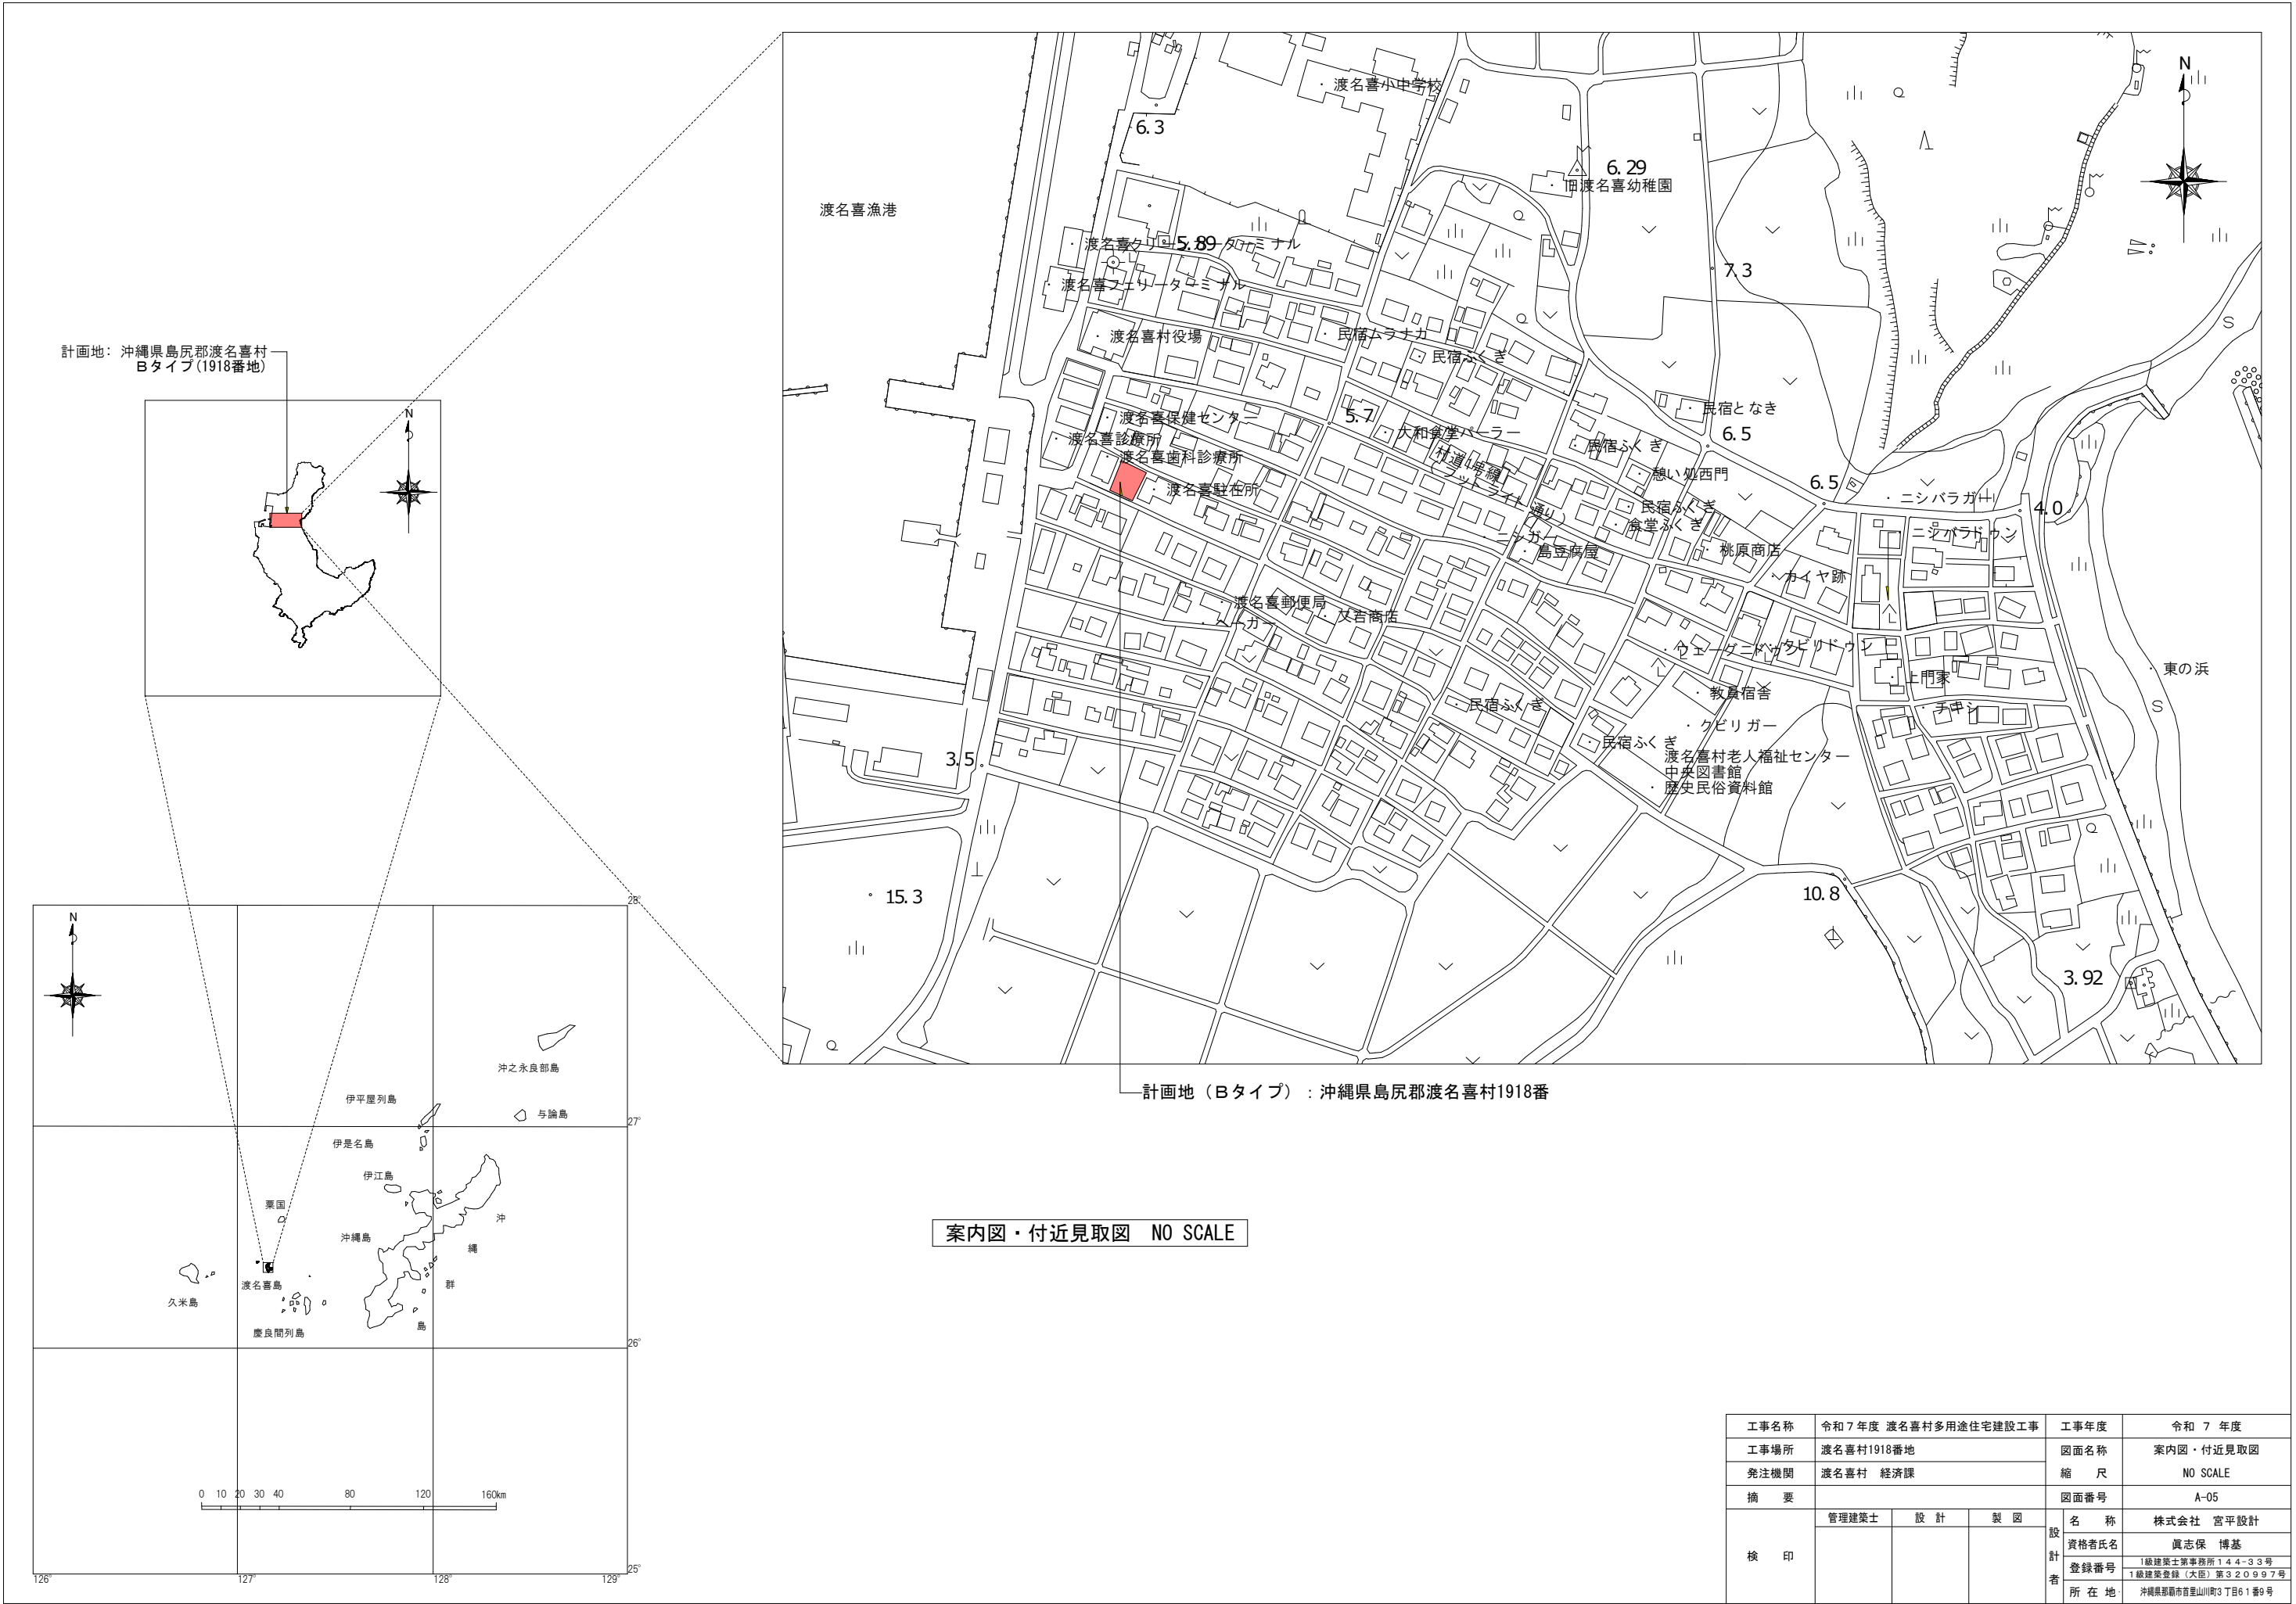


計画地（Bタイプ）：沖縄県島尻郡渡名喜村1918番

案内図・付近見取図 NO SCALE

|      |                     |    |    |       |                                         |
|------|---------------------|----|----|-------|-----------------------------------------|
| 工事名称 | 令和7年度 渡名喜村多用途住宅建設工事 |    |    | 工事年度  | 令和7年度                                   |
| 工事場所 | 渡名喜村1918番地          |    |    | 図面名称  | 案内図・付近見取図                               |
| 発注機関 | 渡名喜村 経済課            |    |    | 縮尺    | NO SCALE                                |
| 摘要   |                     |    |    | 図面番号  | A-05                                    |
| 検印   | 管理建築士               | 設計 | 製図 | 名称    | 株式会社 宮平設計                               |
|      |                     |    |    | 資格者氏名 | 眞志保 博基                                  |
|      |                     |    |    | 登録番号  | 1級建築士第事務所144-33号<br>1級建築士登録(大臣)第320997号 |
|      |                     |    |    | 所在地   | 沖縄県那覇市首里山川町3丁目61番9号                     |


Bタイプ  
(1918番地)

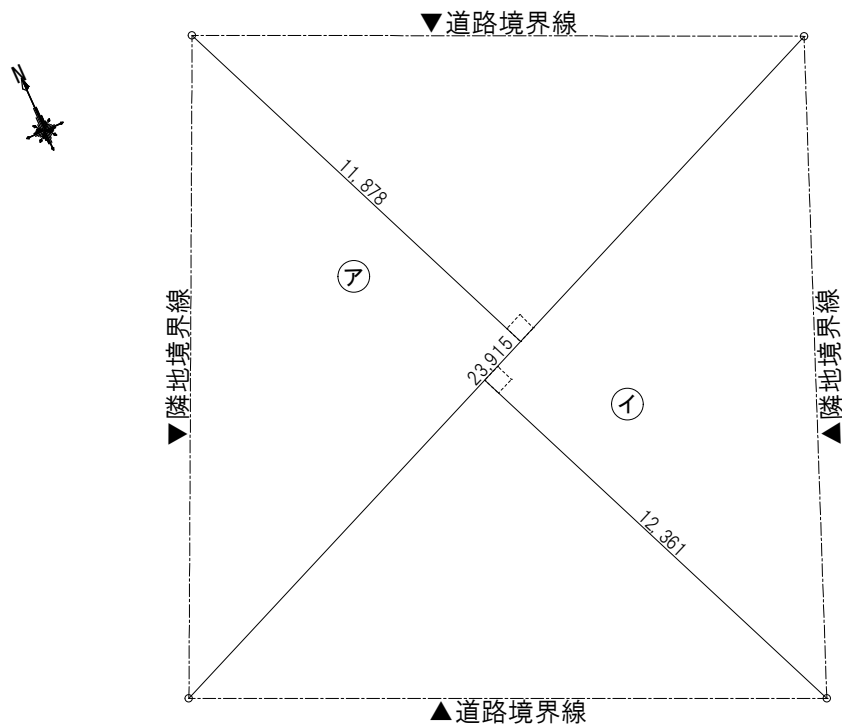

敷地面積求積図 S=1/200

●敷地面積求積表

|       |        |   |        |   |   |   |                |
|-------|--------|---|--------|---|---|---|----------------|
| ㊦     | 23.915 | × | 11.878 | / | 2 | = | 142.0312       |
| ㊦     | 23.915 | × | 12.361 | / | 2 | = | 147.8067       |
| 合計：   |        |   |        |   |   |   | 289.8379       |
| 敷地面積： |        |   |        |   |   |   | <u>289.83㎡</u> |

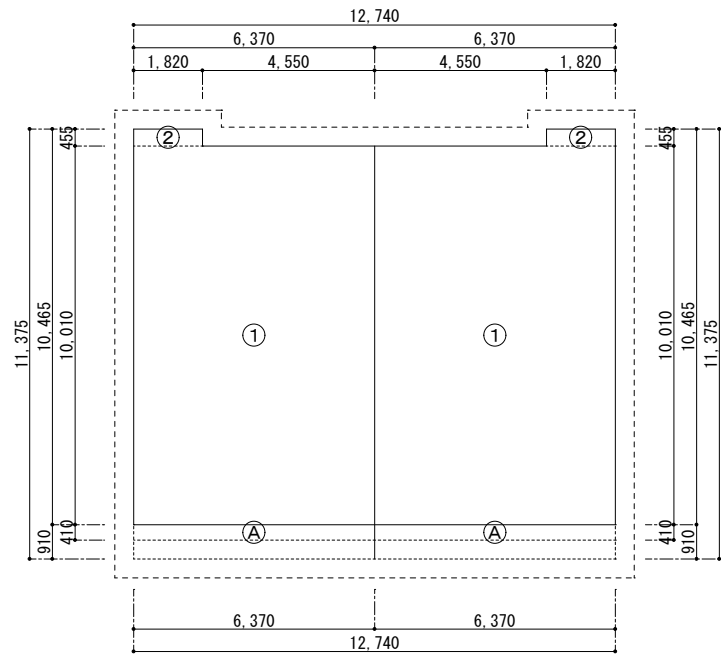

建築・床面積求積図 S=1/200

●建築面積求積表

|               |       |   |        |   |                |
|---------------|-------|---|--------|---|----------------|
| ①             | 6.370 | × | 10.010 | = | 63.7637        |
| ②             | 1.820 | × | 0.455  | = | 0.8281         |
| ㊦             | 6.370 | × | 0.410  | = | 2.6117         |
| 合計：           |       |   |        |   | 67.2035        |
| 建築面積（1世帯当たり）： |       |   |        |   | <u>67.20㎡</u>  |
| 建築面積（全体）：     |       |   |        |   | <u>134.40㎡</u> |

●床面積求積表

|              |       |   |        |   |                |
|--------------|-------|---|--------|---|----------------|
| ①            | 6.370 | × | 10.010 | = | 63.7637        |
| ②            | 1.820 | × | 0.455  | = | 0.8281         |
| 合計：          |       |   |        |   | 64.5918        |
| 床面積（1世帯当たり）： |       |   |        |   | <u>64.59㎡</u>  |
| 床面積（全体）：     |       |   |        |   | <u>129.18㎡</u> |

●建ぺい率：  
134.40／289.83×100＝46.3720 → 46.37%  
●容積率：  
129.18／289.83×100＝44.5709 → 44.57%

|      |                     |    |    |       |                                            |
|------|---------------------|----|----|-------|--------------------------------------------|
| 工事名称 | 令和7年度 渡名喜村多用途住宅建設工事 |    |    | 工事年度  | 令和7年度                                      |
| 工事場所 | 渡名喜村1918番地          |    |    | 図面名称  | 求積図・面積表                                    |
| 発注機関 | 渡名喜村 経済課            |    |    | 縮尺    | S=1:100                                    |
| 摘要   |                     |    |    | 図面番号  | A-06                                       |
| 検印   | 管理建築士               | 設計 | 製図 | 名称    | 株式会社 宮平設計                                  |
|      |                     |    |    | 資格者氏名 | 眞志保 博基                                     |
|      |                     |    |    | 登録番号  | 1級建築士第事務所144-33号                           |
|      |                     |    |    | 所在地   | 1級建築士登録(大臣)第320997号<br>沖縄県那覇市首里山川町3丁目61番9号 |



| ■外部仕上表 |   |         |                                                                 |       |                                                              |         |                                                                                        |
|--------|---|---------|-----------------------------------------------------------------|-------|--------------------------------------------------------------|---------|----------------------------------------------------------------------------------------|
| 屋根     | <del>沖縄在来瓦葺き(漆喰塗)(空葺き)(別途)</del><br><del>改質アスファルトルーフィング貼り(粘着タイプ)22kg</del><br>t 12ラワン合板野地板張り、垂木 75×60(@303)<br><del>漆喰シーサー取付(現場造り、換気無し)(別途)</del> | ポーチ     | t 150土間コンクリート金ゴテ押え(スロープ付き)<br>洗い出し仕上                            | 囲障    | <del>コンクリート擁壁(本工事)の土(別途)</del><br>石垣積み(サンゴ積み[ヒデーク])(別途工事)    | 設備置場    | 床:土間コンクリート金ゴテ仕上げ<br>壁:外壁仕様同等(断熱材無し)の上<br>t 10ケイ板目透し張りEP塗り<br>天井: t 10ケイ板目透し張りEP塗り塩ビ廻り縁 |
|        |   | 犬走り     | t 150土間コンクリート金ゴテ押え<br>洗い出し仕上 D10@200(シングル縦横共)                   | 外階段   | <del>t 150土間コンクリート直均し(別途)</del><br><del>ビシャン仕上手摺付き(別途)</del> |         |                                                                                        |
| 軒裏     | t 12ラワン合板野地板張り、φ15野地竹張り<br>垂木 φ60(@303)、W200 SUS製防鳥・防鼠網張り                                                                                         | 踏石      | コンクリート直均し D10@200(シングル縦横共)<br>(W1,500、W600)×300×H200 (4面ビシャン仕上) | 庭     | 白砂敷き(支給品)                                                    | 給気孔     | φ100樹脂製開閉ブッシュ式(フィルター付き)<br>各居室取付(設備工事)                                                 |
| 外壁     | t 100断熱材(高性能GW10kg/m3)<br>t 9.5石膏ボード(タイクス-EXハイパ-同等)、透湿防水シート<br>t 15通気金物、t 15杉板 縦張り WP<br>化粧柱 105×45 杉材 WP                                         | 雨端柱     | φ150～200イヌマキ根付き(ヒノキ同等品)WP                                       | 植栽    | <del>フラギ新植(H2:0m、葉張0.5m)(別途)</del>                           | 空調用スリーブ | 各居室取付(設備工事)                                                                            |
|        |   | 束石(雨端柱) | φ250～300(自然石・支給品)<br>※雨端柱アンカー用孔開け加工                             | 郵便ポスト | 縦型ポスト(埋込型)                                                   | 設備配線・配管 | 各居室取付(設備工事)                                                                            |
| 開口部    | アルミ製(ブロンズ色)(掃き出し窓、高窓)<br>玄関引違戸・勝手口引戸(リサル同等品)   | シーリング   | サッシ廻り:変成シリコン系(MS-2)                                             |       |                                                              |         |                                                                                        |
| 基礎     | t 150コンクリートべた基礎、t 5壁薄塗モルタル塗り<br>基礎通気パッキン(JOTO同等品)、W100 SUS製防虫網張り                                                                                  |         |                                                                 |       |                                                              |         |                                                                                        |

| ■内部仕上表 |       |    |                                      |                        |    |                          |                     |     |                                                    |                                                                                               |
|--------|-------|----|--------------------------------------|------------------------|----|--------------------------|---------------------|-----|----------------------------------------------------|-----------------------------------------------------------------------------------------------|
| 室名     | 天井高   | 床  |                                      | 巾 木                    | 壁  |                          | 廻り縁                 | 天 井 |                                                    | 備 考                                                                                           |
|        |       | 下地 | 仕 上                                  |                        | 下地 | 仕 上                      |                     | 下地  | 仕 上                                                |                                                                                               |
| 玄関     | 2,760 | C  | 300角磁器質タイル貼り<br>(立上り含む)              | 7×56.5(気密タイプ)          | W  | t 12ラワン合板下地<br>ビニールクロス貼り | 7×36.5(気密タイプ)       | W   | t 100断熱材(高性能GW10kg/m3)敷きの上<br>t 9ラワン合板下地、ビニールクロス貼り | 上り框(付框):50×100、30×100 チーク材OS・CL塗(蹴込有り)<br><del>玄関収納(天袋、下部収納)(別途)</del>                        |
| ホール    | 2,400 | W  | t 24ラワン合板捨張り下地<br>t 12フクローリング(塗装品)張り | 7×56.5(気密タイプ)          | W  | t 12ラワン合板下地<br>ビニールクロス貼り | 7×36.5(気密タイプ)       | W   | t 100断熱材(高性能GW10kg/m3)敷きの上<br>t 9ラワン合板下地、ビニールクロス貼り | 収納: t 15×300 シナ合板ランバーコア(既塗装品 4枚)<br><del>ステンレス製棚柱、棚受(別途)</del>                                |
| L D K  | 2,400 | W  | t 24ラワン合板捨張り下地<br>t 12フクローリング(塗装品)張り | 7×56.5(気密タイプ)          | W  | t 12ラワン合板下地<br>ビニールクロス貼り | 7×36.5(気密タイプ)       | W   | t 100断熱材(高性能GW10kg/m3)敷きの上<br>t 9ラワン合板下地、ビニールクロス貼り | 流し台+ガス台(L=2,400 SUS天板)、レンジフード+吊戸棚(L=2,400)<br>カップボード(コの字)、カウンター面台:t25御影石、t30集成材カウンター カーテンレールW |
| 洋室     | 2,400 | W  | t 24ラワン合板捨張り下地<br>t 12フクローリング(塗装品)張り | 7×56.5(気密タイプ)          | W  | t 12ラワン合板下地<br>ビニールクロス貼り | 7×36.5(気密タイプ)       | W   | t 100断熱材(高性能GW10kg/m3)敷きの上<br>t 9ラワン合板下地、ビニールクロス貼り | カーテンレールW                                                                                      |
| 和室     | 2,400 | W  | t 24ラワン合板捨張り下地<br>t 55畳敷き            | 畳寄 30×55(杉材)<br>OS・CL塗 | W  | t 12ラワン合板下地<br>ビニールクロス貼り | 25×45(杉材)<br>OS・CL塗 | W   | t 100断熱材(高性能GW10kg/m3)敷きの上<br>t 9シナ合板(塗装品)目透し張り    | カーテンレールW                                                                                      |
| 洗面洗濯室  | 2,200 | W  | t 24ラワン合板捨張り下地<br>t 2複層ビニル床シート貼り     | 7×56.5(気密タイプ)          | W  | t 12ラワン合板下地<br>ビニールクロス貼り | 7×36.5(気密タイプ)       | W   | t 100断熱材(高性能GW10kg/m3)敷きの上<br>t 9ラワン合板下地、ビニールクロス貼り | ライニングカウンター面台: t 21集成材飾り棚(ゴム材)<br>洗面台・洗濯機パン・タオル掛け(設備工事)                                        |
| トイレ    | 2,200 | W  | t 24ラワン合板捨張り下地<br>t 2複層ビニル床シート貼り     | 7×56.5(気密タイプ)          | W  | t 12ラワン合板下地<br>ビニールクロス貼り | 7×36.5(気密タイプ)       | W   | t 100断熱材(高性能GW10kg/m3)敷きの上<br>t 9ラワン合板下地、ビニールクロス貼り | 便器・ウォールキビネット・フロアキビネット・紙巻器(設備工事)<br>ライニングカウンター面台: t 21集成材飾り棚(ゴム材)                              |
| 浴室(UB) | —     | C  | ユニットバス仕様                             | —                      | W  | ユニットバス仕様                 | —                   | —   | ユニットバス仕様                                           | ユニットバス:1116サイズ(浴槽無し)※換気扇除く                                                                    |
| 収納・押入  | 2,400 | W  | t 24ラワン合板捨張り下地<br>t 12フクローリング(塗装品)張り | 7×56.5(気密タイプ)          | W  | t 12ラワン合板下地<br>ビニールクロス貼り | 7×36.5(気密タイプ)       | W   | t 100断熱材(高性能GW10kg/m3)敷きの上<br>t 9ラワン合板下地、ビニールクロス貼り | 枕棚、中棚、φ24ステンレス製パイプ<br>600角床下点検口                                                               |
| 床下(共通) | —     | C  | t 40断熱材(ポリスチレンフォーム3種bA)敷込み           | 床束:鋼製束 大引き受け(JOTO同等品)  |    |                          |                     |     |                                                    | 剛床(根太無し)床                                                                                     |

- ・型枠は厚12mmラワン合板(JAS規格品)新品を使用する事。
- ・「コンクリート補修」とは、サンダー掛けバーライトセメント全面補修を示す。
- ・土壌処理は床下全部及び壁芯、柱芯より1mまでを範囲とし薬品はキシラモンとする。  
(社)日本しるあり対策協会等の認定品を使用する。
- ・土壌処理について、井戸の使用があるため、施工前に監督員と協議を行うこと。
- ・土壌処理範囲は、厚0.15防湿シートを敷き詰めること。
- ・各種木材は充分乾燥した物及び防虫、防蟻、JAS第1種加圧処理材を使用する事。
- ・室内に面する仕上げ(材料及び塗装)は、シックハウス対策品(F☆☆☆☆)とし、試験成績書、大臣認定書を提出する事。
- ・室内に面する仕上げに使用する接着剤は、シックハウス対策品(F☆☆☆☆)とし、試験成績書、大臣認定書を提出する事。

- ・仕上材料はすべて見本品を提出して、係員の承諾を得る事。
- ・配管等が耐火構造等の防火区画を貫通する場合は、当該管と防火区画との隙間を不燃材料で埋める。  
(建令112-15)
- ・風道等が耐火構造等の防火区画を貫通する場合は、その部分又はこれに近接する部分に防火ダンパーを設ける。  
(建令112-16)
- ・耐火構造等の防火区画を貫通する配管等は、その貫通部分から両側1m以内の部分は不燃材料とする。  
(建令129の2の5-1-7-イ)
- ・延焼の恐れのある部分の開口部は防火設備とする。  
(建令109-1)
- ・延焼の恐れのある部分の100cmを超える換気孔、排気孔は防火ダンパー付とし、100cm以下は防火覆  
(H12建告1369)

- ・タイル目地材は防かび性能を有すること。
- ・コンクリート打設後の養生はシート等で覆い湿潤養生を基本とする。
- ・床下地木組は、剛床(根太無し工法)とし、土台・大引(共通):桧105×105@910とする。
- ・各住戸の間を区切る壁は界壁仕様とし、遮音性能や耐火性能を有する仕様とする。  
(法30条、令22条の3、令114条)
- ・内部造作材は、特記なき限り「タイクン造作部材同等品」とする。
- ・アルミ引違い窓及び掃き出し窓全て(LDK・和室・洋室)に、アルミ製カーテンレール(ダブル)を取り付ける。(建具幅+200mm)
- ・高性能GW(グラスウール)はすべて防湿フィルム袋入りとし、施工に際しては気密性の確保に十分留意し、隙間なく充填を行うこと。袋はカットせず使用し、やむを得ずカットする場合は、補強テープ等により袋状を維持し、GWの気密層が確保できるよう施工する事。

●~~玄関収納(天袋W740×H570×D405、下部収納W740×H863×D405)(タイクン同等品)(別途)~~

- 流し台セットL=2,400(建築工事)(BL認定品、タラスタンダード同等品)
- カップボード(900+900)(建築工事)(タラスタンダード同等品)
- ユニットバス1116サイズ(浴槽無し)(建築工事)(タラスタンダード同等品)
- 集成材カウンター(ゴム材)(タイクン同等品)
- ライニングカウンター面台:t21集成材飾り棚(ゴム材)(タイクン同等品)
- 巾木・廻り縁(気密タイプ)(タイクン同等品)
- 窓枠・可動棚その他造作材(タイクン同等品)
- カーテンレールW:装飾レール、木目、サレカバー付き(好カワ同等品)
- ポスト:縦型ポスト160×364×450(リサル同等品)

| ■凡例(下地・仕上) |            |     |              |    |                  |
|------------|------------|-----|--------------|----|------------------|
| C          | コンクリート     | MDF | 熱圧成形中質繊維板    | EP | 合成樹脂エマルションペイント塗り |
| CB         | コンクリートブロック | PB  | 石膏ボード        | OS | オイルステイン塗り        |
| W          | 木製床組・木製軸組  | GW  | グラスウール       | CL | クリアラッカー塗り        |
| S          | 鋼製床組       | WP  | 木材保護塗料塗り     | PU | ポリウレタン3回塗り       |
| LGS        | 軽量鉄骨       | SOP | 合成樹脂調合ペイント塗り | RE | 複層仕上塗材           |

|      |                     |  |     |      |         |       |                                             |  |
|------|---------------------|--|-----|------|---------|-------|---------------------------------------------|--|
| 工事場所 | 渡名喜村1918番地          |  |     | 図面名称 | 仕上表     |       |                                             |  |
| 発注機関 | 渡名喜村 経済課            |  |     |      | 縮 尺     | —     |                                             |  |
| 摘 要  |                     |  |     | 図面番号 |         | A-07  |                                             |  |
| 検 印  | 管理建築士               |  | 設 計 | 製 図  | 設計者     | 名 称   | 株式会社 宮平設計                                   |  |
|      |                     |  |     |      |         | 資格者氏名 | 眞志保 博基                                      |  |
|      |                     |  |     |      |         | 登録番号  | 1級建築士第事務所 14-4-33号<br>1級建築家登録 (大臣) 第320997号 |  |
|      |                     |  |     |      |         | 所 在 地 | 沖縄県那覇市首里山川町3丁目61番9号                         |  |
|      |                     |  |     |      |         |       |                                             |  |





隣地


隣地

| 凡例 |                                               |
|----|-----------------------------------------------|
|    | (24h換気)<br>換気扇<br>(第三種 全般換気型)                 |
|    | 換気扇<br>(第三種 局所換気型)                            |
|    | 自然 給気口                                        |
|    | 建具下通気有り<br>7mm以下は有(7mmのみ)<br>(7mm以下は10mm以上確保) |
|    | 住宅用消火器 4型                                     |
|    | 火災警報器<br>(煙感知器)                               |
|    | ガス感知器                                         |

配置図兼 1 階平面図 S=1/100

| Bタイプ |                       |                    |             |
|------|-----------------------|--------------------|-------------|
| 工事名称 | 令和 7 年度 渡名喜村多用途住宅建設工事 | 工事年度               | 令和 7 年度     |
| 工事場所 | 渡名喜村1918番地            | 図面名称               | 配置図兼 1 階平面図 |
| 発注機関 | 渡名喜村 経済課              | 縮 尺                | S=1:100     |
| 摘 要  | 図面番号 A-08             |                    |             |
| 検 印  | 管理建築士                 | 設 計                | 製 図         |
|      | 資格者氏名                 | 株式会社 宮平設計          |             |
|      | 登録番号                  | 1級建築士第320997号      |             |
|      | 所 在 地                 | 沖縄県那覇市首里山川町3丁目6番9号 |             |





| 採光チェック表【法28、令19～20】※水平距離：配置図を参照（最も厳しい部分）※垂直距離：断面図を参照（最も厳しい部分）※採光補正係数：（水平距離÷垂直距離×10－1） |     |       |     |     |      |      |    |    |    |    |      |      |        |     |        |          |    |        | 換気チェック表【法22、令20の2～3】 |       |         |    |        |
|---------------------------------------------------------------------------------------|-----|-------|-----|-----|------|------|----|----|----|----|------|------|--------|-----|--------|----------|----|--------|----------------------|-------|---------|----|--------|
| 棟                                                                                     | 室名  | 床面積   | 割合  | 建具名 | W    | H    | 数量 | 縁側 | 天窓 | 道路 | 水平距離 | 垂直距離 | 採光補正係数 | 開口率 | 採光有効面積 | 採光有効面積合計 | 判定 | 必要採光面積 | 割合                   | 有効窓面積 | 有効窓面積合計 | 判定 | 必要採光面積 |
| 西                                                                                     | LDK | 24.24 | 1/7 | ①AE | 1.50 | 2.00 | 1  | 無  | 無  | 有  | 5.60 | 1.74 | 3.00   | 1.0 | 9.00   | 9.00     | >  | 3.39   | 1/20                 | 1.50  | 1.50    | >  | 1.21   |
|                                                                                       | 洋室  | 9.94  | 1/7 | ①AW | 1.20 | 1.00 | 1  | 無  | 無  | 有  | 6.66 | 1.24 | 3.00   | 1.0 | 3.60   | 3.60     | >  | 1.39   | 1/20                 | 0.60  | 0.60    | >  | 0.50   |
|                                                                                       | 和室  | 9.94  | 1/7 | ①AE | 1.50 | 2.00 | 1  | 無  | 無  | 無  | 1.34 | 1.24 | 3.00   | 1.0 | 9.00   | 9.00     | >  | 1.39   | 1/20                 | 1.50  | 1.50    | >  | 0.50   |
| 東                                                                                     | LDK | 24.24 | 1/7 | ①AE | 1.50 | 2.00 | 1  | 無  | 無  | 有  | 6.40 | 1.74 | 3.00   | 1.0 | 9.00   | 9.00     | >  | 3.39   | 1/20                 | 1.50  | 1.50    | >  | 1.21   |
|                                                                                       | 洋室  | 9.94  | 1/7 | ①AW | 1.20 | 1.00 | 1  | 無  | 無  | 有  | 6.20 | 1.24 | 3.00   | 1.0 | 3.60   | 3.60     | >  | 1.39   | 1/20                 | 0.60  | 0.60    | >  | 0.50   |
|                                                                                       | 和室  | 9.94  | 1/7 | ①AE | 1.50 | 2.00 | 1  | 無  | 無  | 無  | 1.49 | 1.24 | 3.00   | 1.0 | 9.00   | 9.00     | >  | 1.39   | 1/20                 | 1.50  | 1.50    | >  | 0.50   |

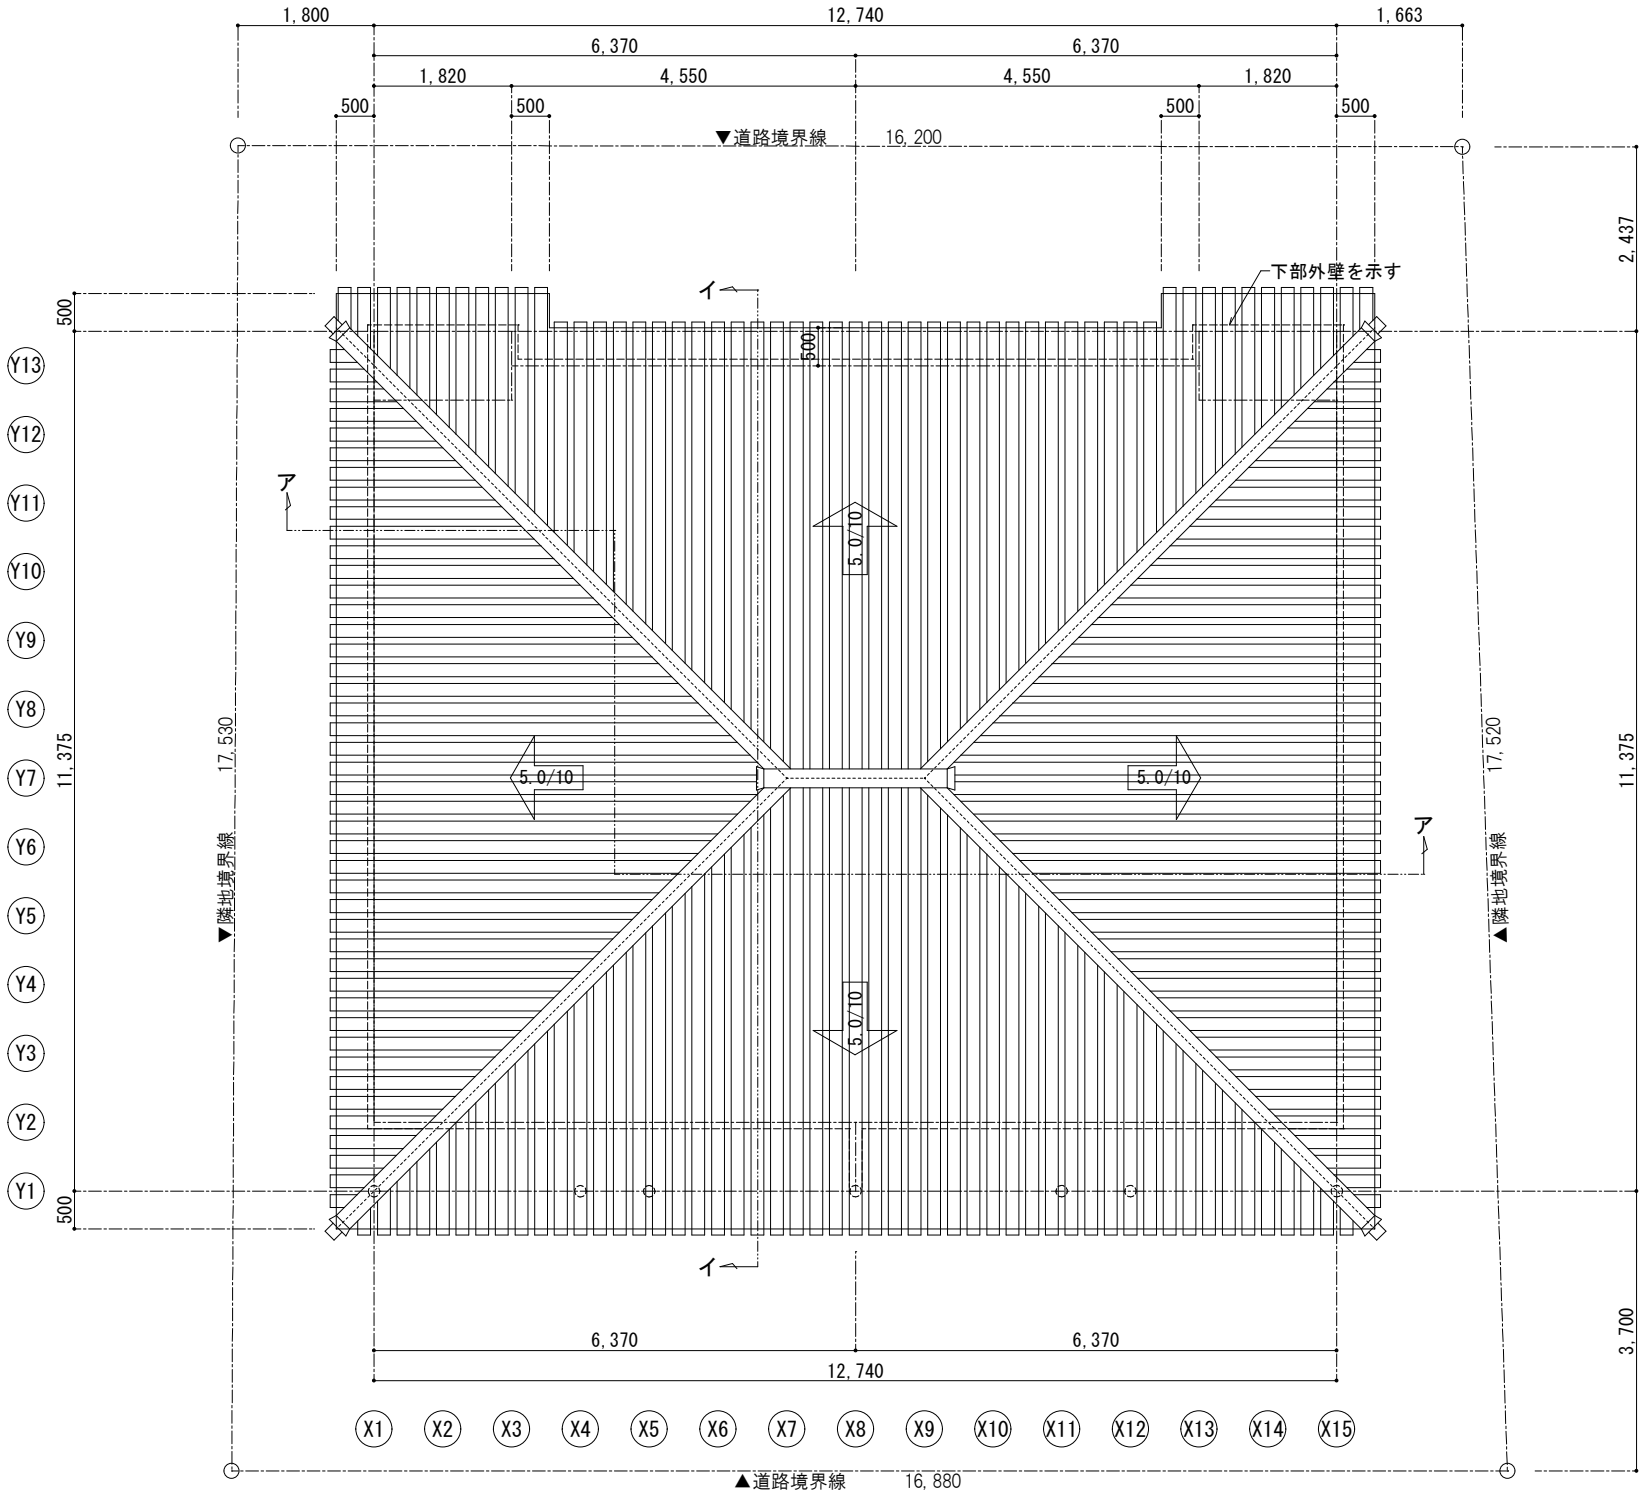

- 瓦特記事項
- ①瓦の型は、可能な限り渡名喜島で多く使用されている瓦を使用すること。
  - ②葺き方は、渡名喜島の伝統的葺き方かつ空葺きとし、屋根正面から順次行うこと。
  - ③雌瓦の重ね部は、隙間を空けないこと。（作業後確認の隙間は、漆喰を詰めること。）
  - ④雌瓦の突き合わせ部は、程よく空けること。
  - ⑤瓦サイズは、瓦工場により違いがあるので、あらかじめ監督員と協議のうえ決定すること。
  - ⑥ルーフィング張りの上端部は、シール材充填とすること。
  - ⑦瓦を葺く際は、一気に葺くこと。
  - ⑧瓦は、強度確認を行うこと。
  - ⑨野地竹は、肉厚が薄いものが良品とされているので、選定には注意を払うこと。
  - ⑩漆喰塗は、漏水（雨漏り）がないことを確認したうえで、中塗り、上塗りを進めること。
  - ⑪瓦葺きの際、現場責任者は常に現場にて指導監督を行うこと。（責任施工）
  - ⑫軒先四隅は伝統的な扇垂木とする。

屋根伏図 S=1/100

|      |       |                     |      | Bタイプ |                     |
|------|-------|---------------------|------|------|---------------------|
| 工事名称 |       | 令和7年度 渡名喜村多用途住宅建設工事 | 工事年度 |      | 令和7年度               |
| 工事場所 |       | 渡名喜村1918番地          | 図面名称 |      | 屋根伏図                |
| 発注機関 |       | 渡名喜村 経済課            | 縮 尺  |      | S=1:100             |
| 摘 要  |       |                     |      | 図面番号 |                     |
| 検 印  | 管理建築士 |                     | 設 計  |      | 名 称                 |
|      |       |                     |      |      | 製 図                 |
|      |       |                     |      |      | 図面番号                |
|      |       |                     |      |      | 資格者氏名               |
|      |       |                     |      |      | 真志保 博基              |
|      |       |                     |      |      | 登録番号                |
|      |       |                     |      |      | 1級建築士第事務所144-33号    |
|      |       |                     |      |      | 1級建築士登録(大臣)第320997号 |
|      |       |                     |      |      | 所 在 地               |
|      |       |                     |      |      | 沖縄県那覇市首里山川町3丁目61番9号 |

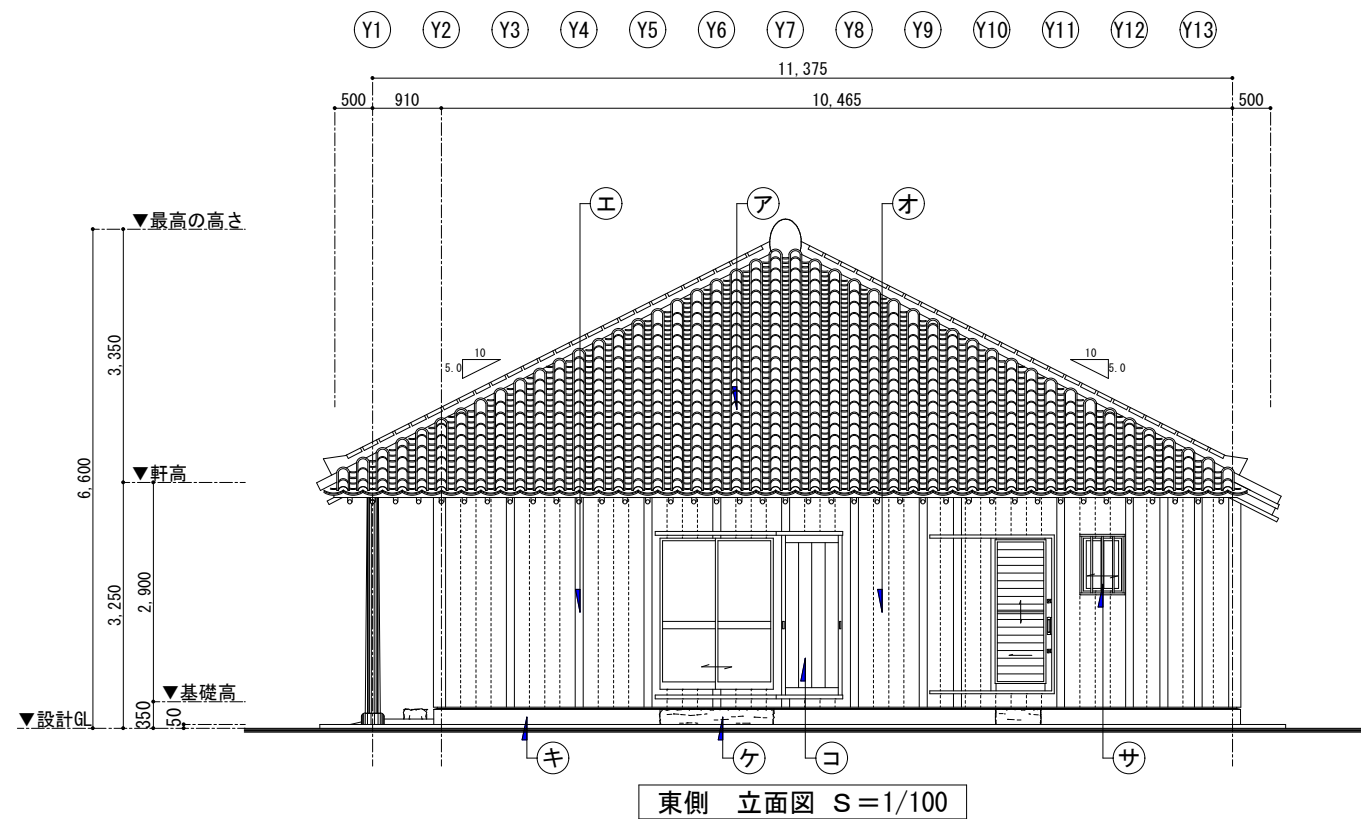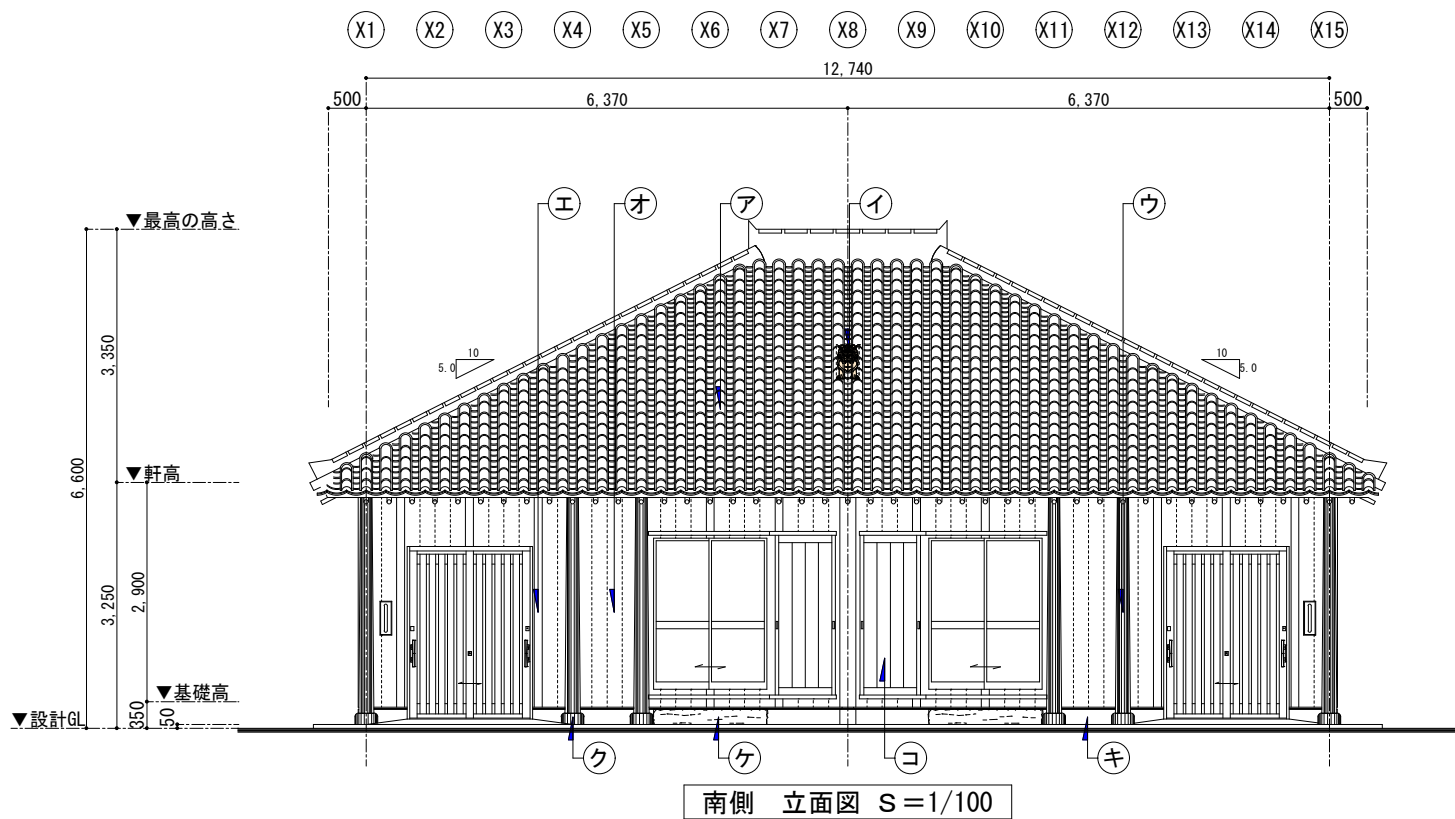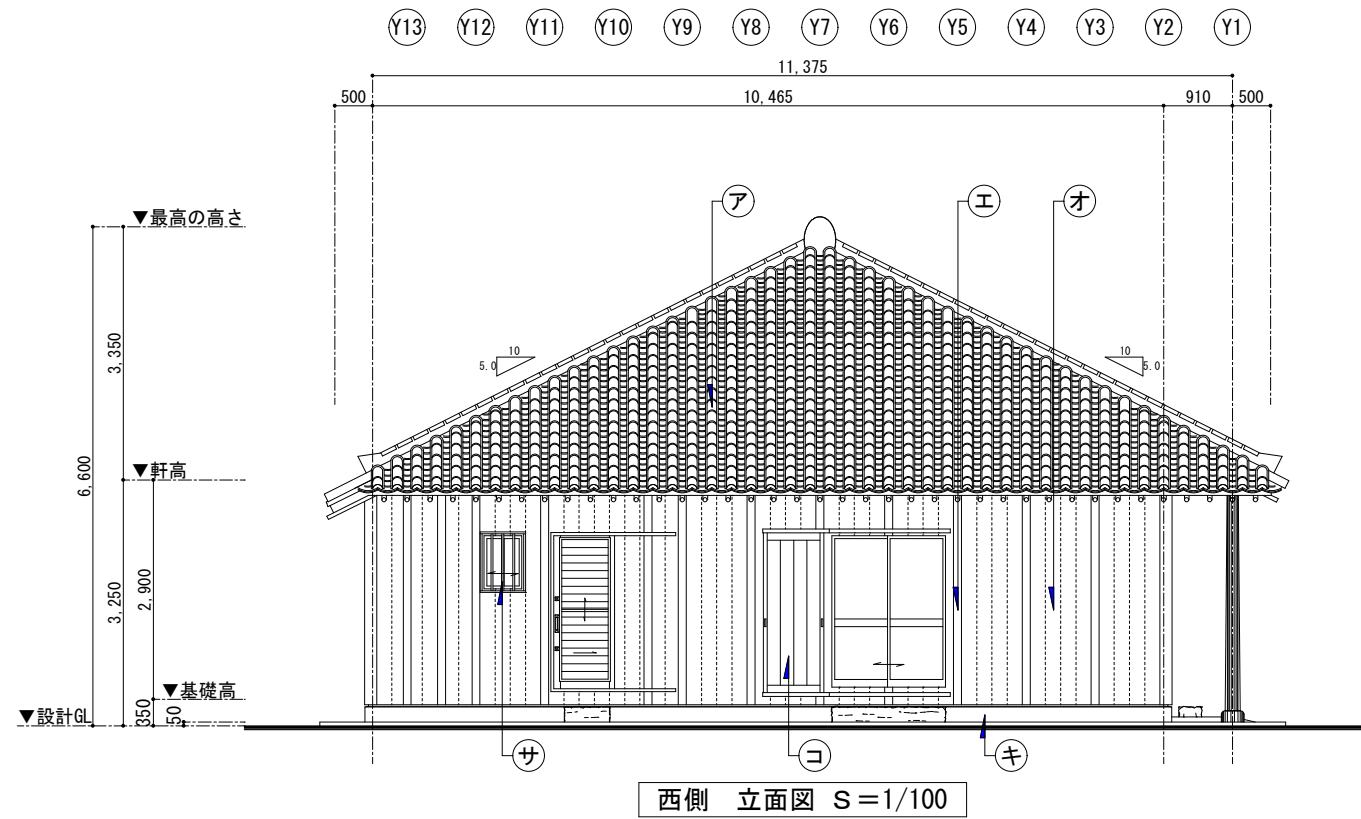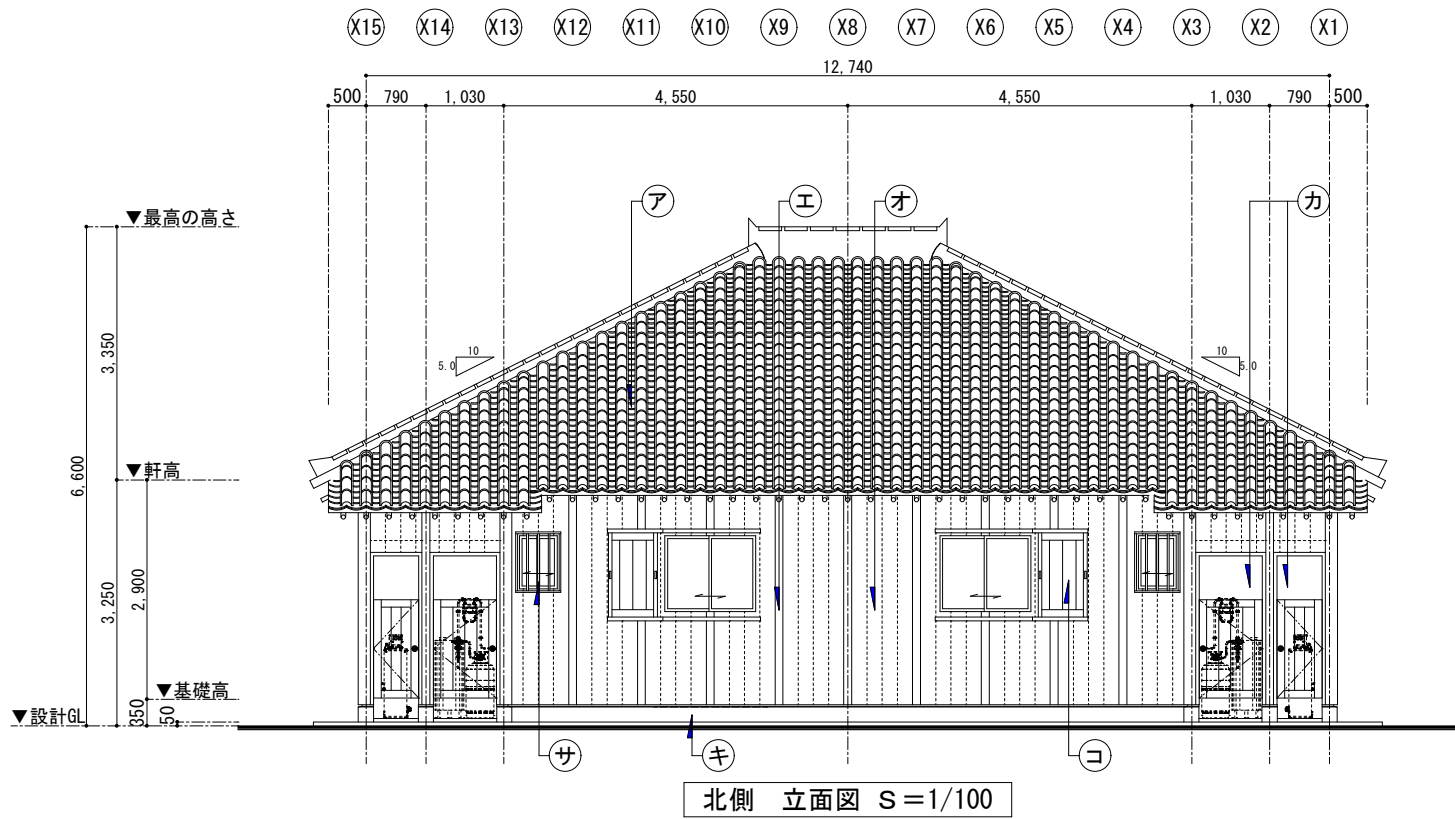


■仕上凡例


|   |     |                              |   |      |               |   |      |                           |   |    |           |                                                                      |
|---|-----|------------------------------|---|------|---------------|---|------|---------------------------|---|----|-----------|----------------------------------------------------------------------|
| ア | 屋根  | 沖縄在来瓦葺き (別途)<br>(漆喰塗り)       | エ | 化粧柱  | 杉材WP          | キ | 基礎立上 | コンクリート打放し補修<br>薄付モルタル塗り仕上 | コ | 雨戸 | 杉材WP      | 備考<br>※外壁塗装色は、監督員と協議の上<br>決定とする。<br>※外部に取付ける設備機器は、床及び<br>壁に緊結に固定を行う。 |
| イ | 装飾  | シーサー取付 (別途)<br>(現場造り付 換気無し)  | オ | 外壁 1 | t9杉板縦張りWP     | ク | 束石   | φ250~300 自然石<br>(支給品・要加工) | サ | 格子 | アルミ面格子(縦) |                                                                      |
| ウ | 雨端柱 | φ150~200イヌマキ根付<br>(ヒノキ同等品)WP | カ | 外壁 2 | t10ケイ板目透し張りEP | ケ | 踏石   | コンクリート打設<br>4面 ビシャン仕上     |   |    |           |                                                                      |

|      |  |  |  |                       |      |         |                      |
|------|--|--|--|-----------------------|------|---------|----------------------|
| 工事名称 |  |  |  | 令和 7 年度 渡名喜村多用途住宅建設工事 | 工事年度 | Bタイプ    |                      |
| 工事場所 |  |  |  | 渡名喜村1918番地            | 図面名称 | 令和 7 年度 |                      |
| 発注機関 |  |  |  | 渡名喜村 経済課              |      | 立面図     |                      |
| 摘要   |  |  |  |                       | 縮 尺  | S=1:100 |                      |
| 検 印  |  |  |  | 管理建築士                 | 設 計  | 製 図     | 図面番号                 |
|      |  |  |  |                       |      |         | A-10                 |
|      |  |  |  |                       |      |         | 名 称                  |
|      |  |  |  |                       |      |         | 株式会社 宮平設計            |
|      |  |  |  |                       |      |         | 資格者氏名                |
|      |  |  |  |                       |      |         | 眞志保 博基               |
|      |  |  |  |                       |      |         | 登録番号                 |
|      |  |  |  |                       |      |         | 1級建築士事務所 144-33号     |
|      |  |  |  |                       |      |         | 1級建築士登録(大臣) 第320997号 |
|      |  |  |  |                       |      |         | 所 在 地                |
|      |  |  |  |                       |      |         | 沖縄県那覇市首里山川町3丁目61番9号  |




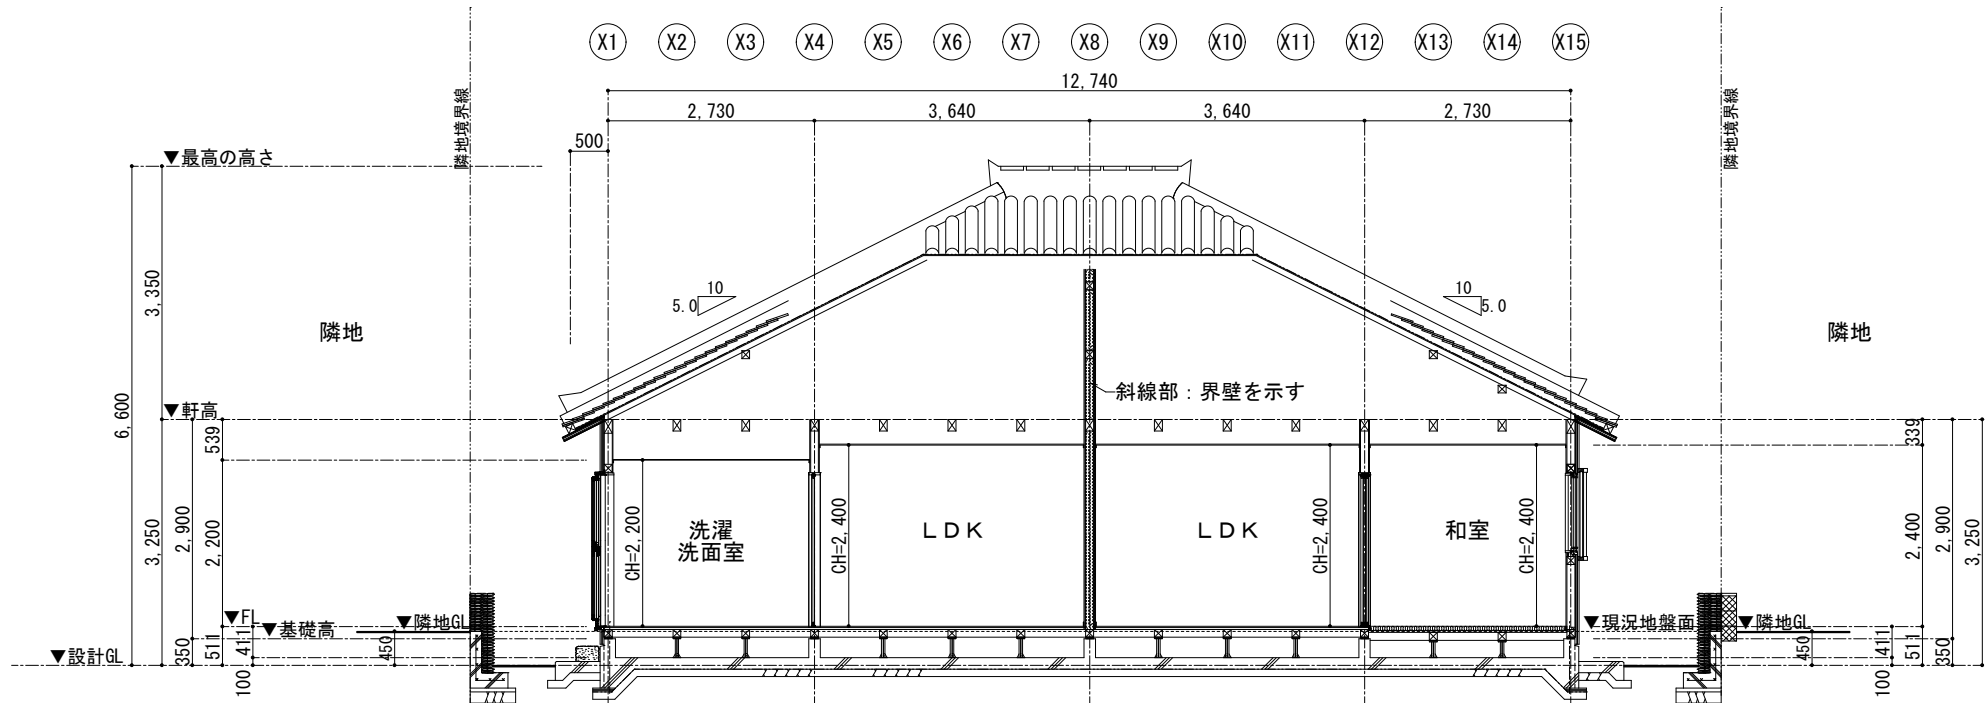

ア 断面図 S=1/100

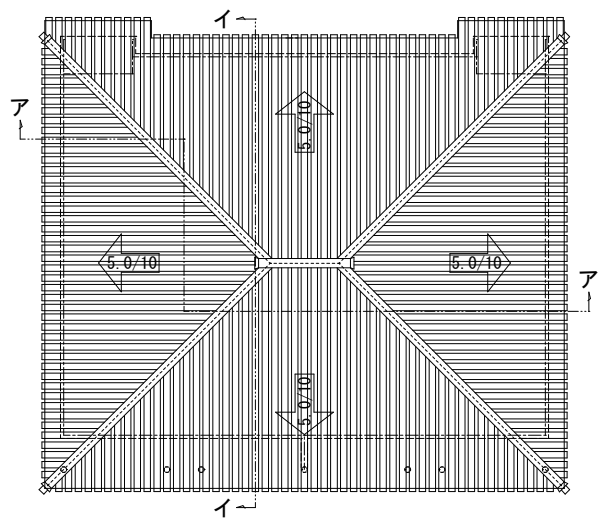

断面 KEYPLAN

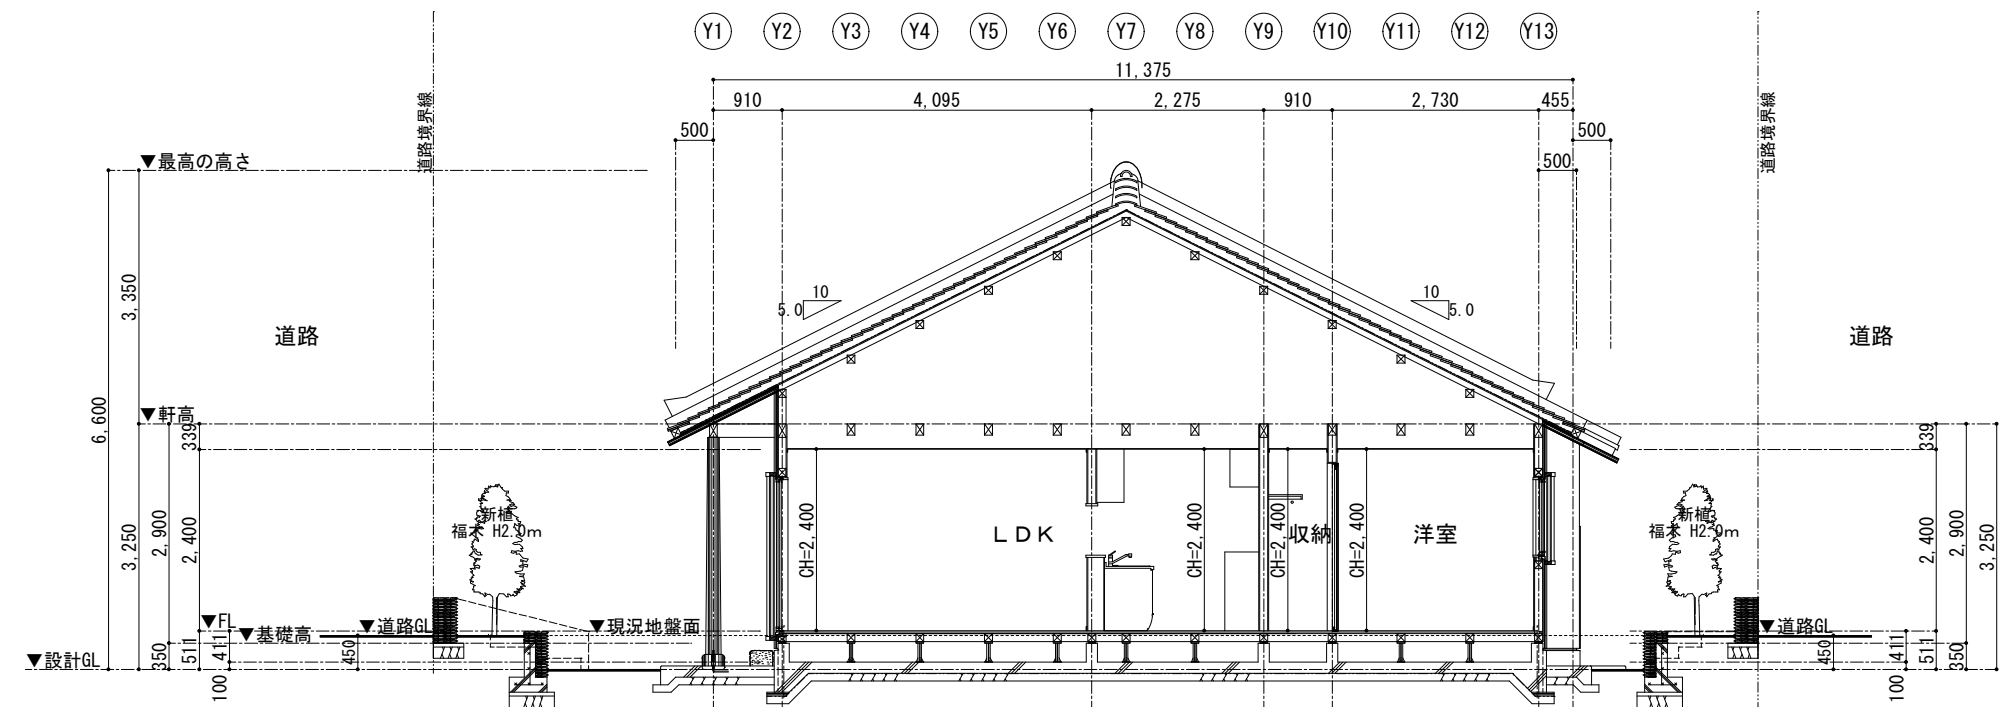


イ 断面図 S=1/100

| Bタイプ |                     |                    |         |
|------|---------------------|--------------------|---------|
| 工事名称 | 令和7年度 渡名喜村多用途住宅建設工事 | 工事年度               | 令和7年度   |
| 工事場所 | 渡名喜村1918番地          | 図面名称               | 断面図     |
| 発注機関 | 渡名喜村 経済課            | 縮尺                 | S=1:100 |
| 摘要   | 図面番号 A-11           |                    |         |
| 検印   | 管理建築士               | 設計                 | 製図      |
|      | 名称 株式会社 宮平設計        |                    |         |
|      | 資格者氏名 眞志保 博基        |                    |         |
|      | 登録番号 1級建築士第320997号  |                    |         |
| 所在地  |                     | 沖縄県那覇市首里山川町3丁目6番9号 |         |



Y13  
Y12  
Y11  
Y10  
Y9  
Y8  
Y7  
Y6  
Y5  
Y4  
Y3  
Y2  
Y1

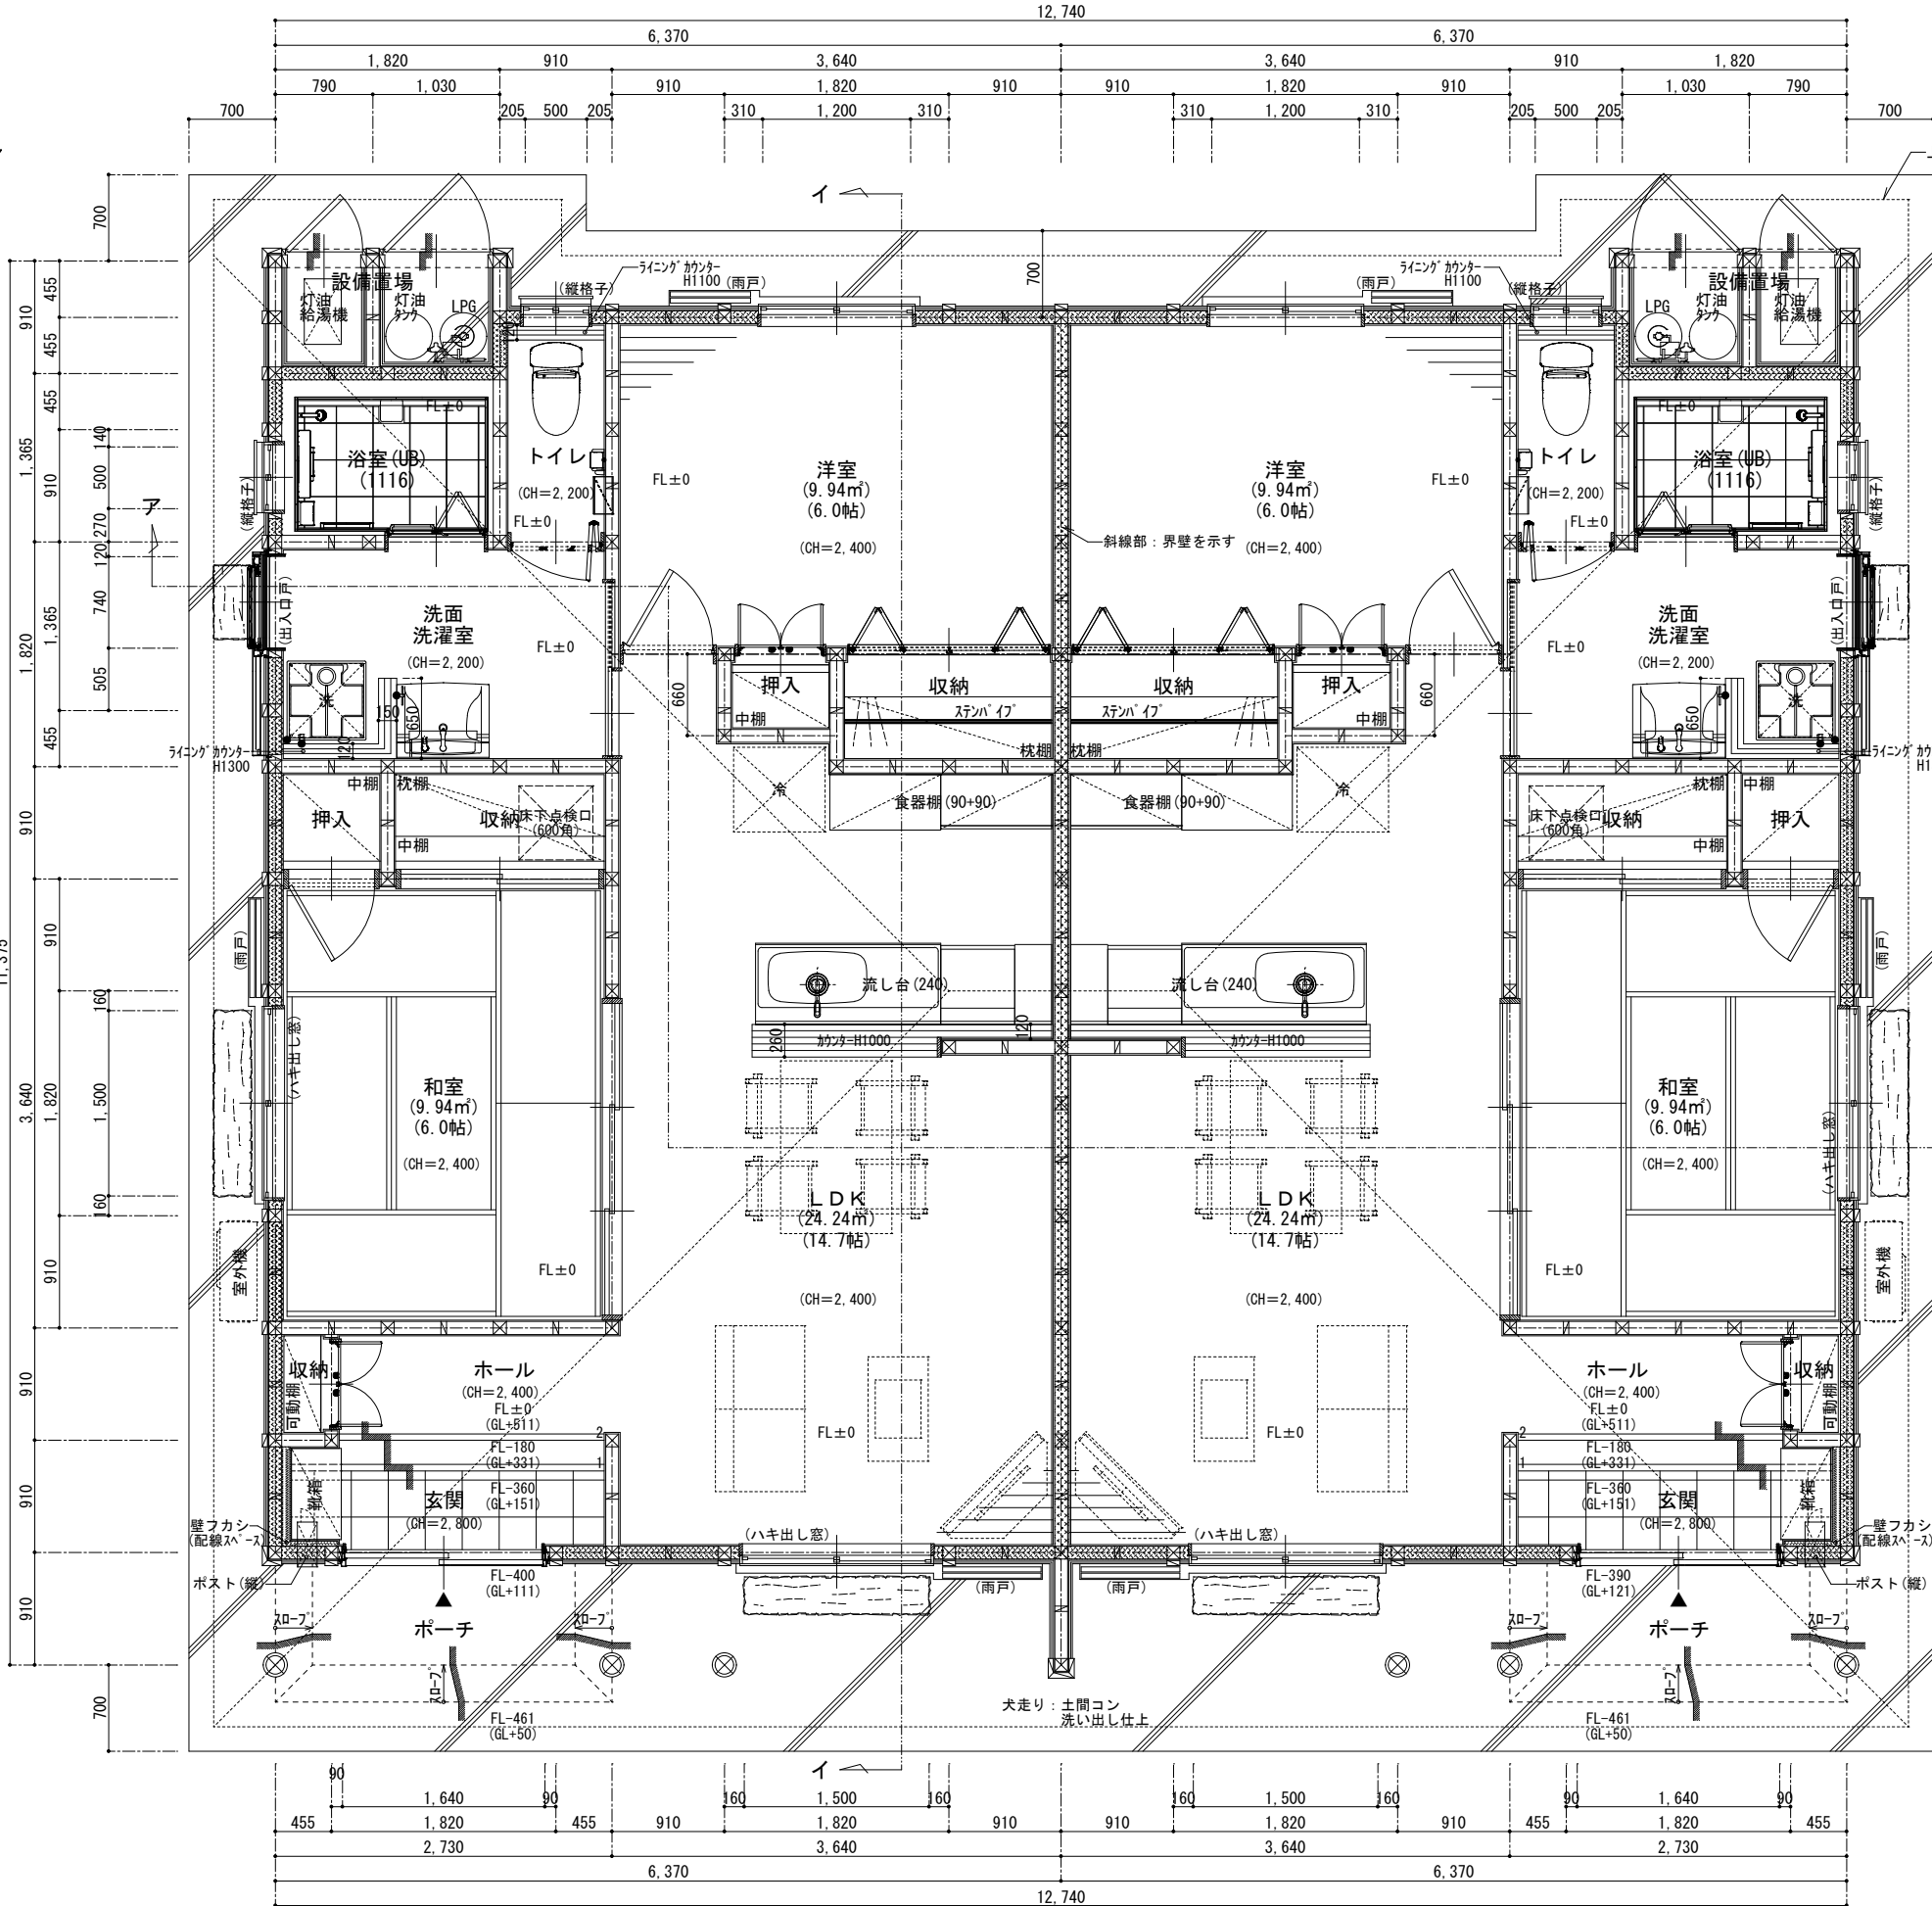

1 階平面詳細図 S=1/60


X1 X2 X3 X4 X5 X6 X7 X8 X9 X10 X11 X12 X13 X14 X15

■火気使用室の換気計算【法28】  
V=有効換気量  
K=理論廃ガス量(LPガス) = 0.93 m3/kW時  
Q=燃料消費量 = 11.89 kW・kg/時  
レンジフード換気風量(強) = 565 m3/h  
 $V=30KQ=30 \times 0.93 \times 11.89 = 331.73 \text{ m3/h}$   
 $565 \text{ m3/h} > 331.73 \text{ m3/h} \therefore \text{OK}$

くつ箱、玄関収納、玄関収納内稼働棚(別途)

： 外壁断熱材充填位置を示す。


| Bタイプ |                     |      |                                               |
|------|---------------------|------|-----------------------------------------------|
| 工事名称 | 令和7年度 渡名喜村多用途住宅建設工事 | 工事年度 | 令和7年度                                         |
| 工事場所 | 渡名喜村1918番地          | 図面名称 | 1階平面詳細図                                       |
| 発注機関 | 渡名喜村 経済課            | 縮 尺  | S=1/60                                        |
| 摘 要  | 図面番号 A-12           |      |                                               |
| 検 印  | 管理建築士               | 設 計  | 名 称 株式会社 宮平設計                                 |
|      |                     |      | 資格者氏名 眞志保 博基                                  |
|      |                     |      | 登録番号 1級建築士事務所 144-33号                         |
|      |                     |      | 所在地 1級建築士登録(大臣)第320997号<br>沖縄県那覇市首里山川町3丁目6番9号 |

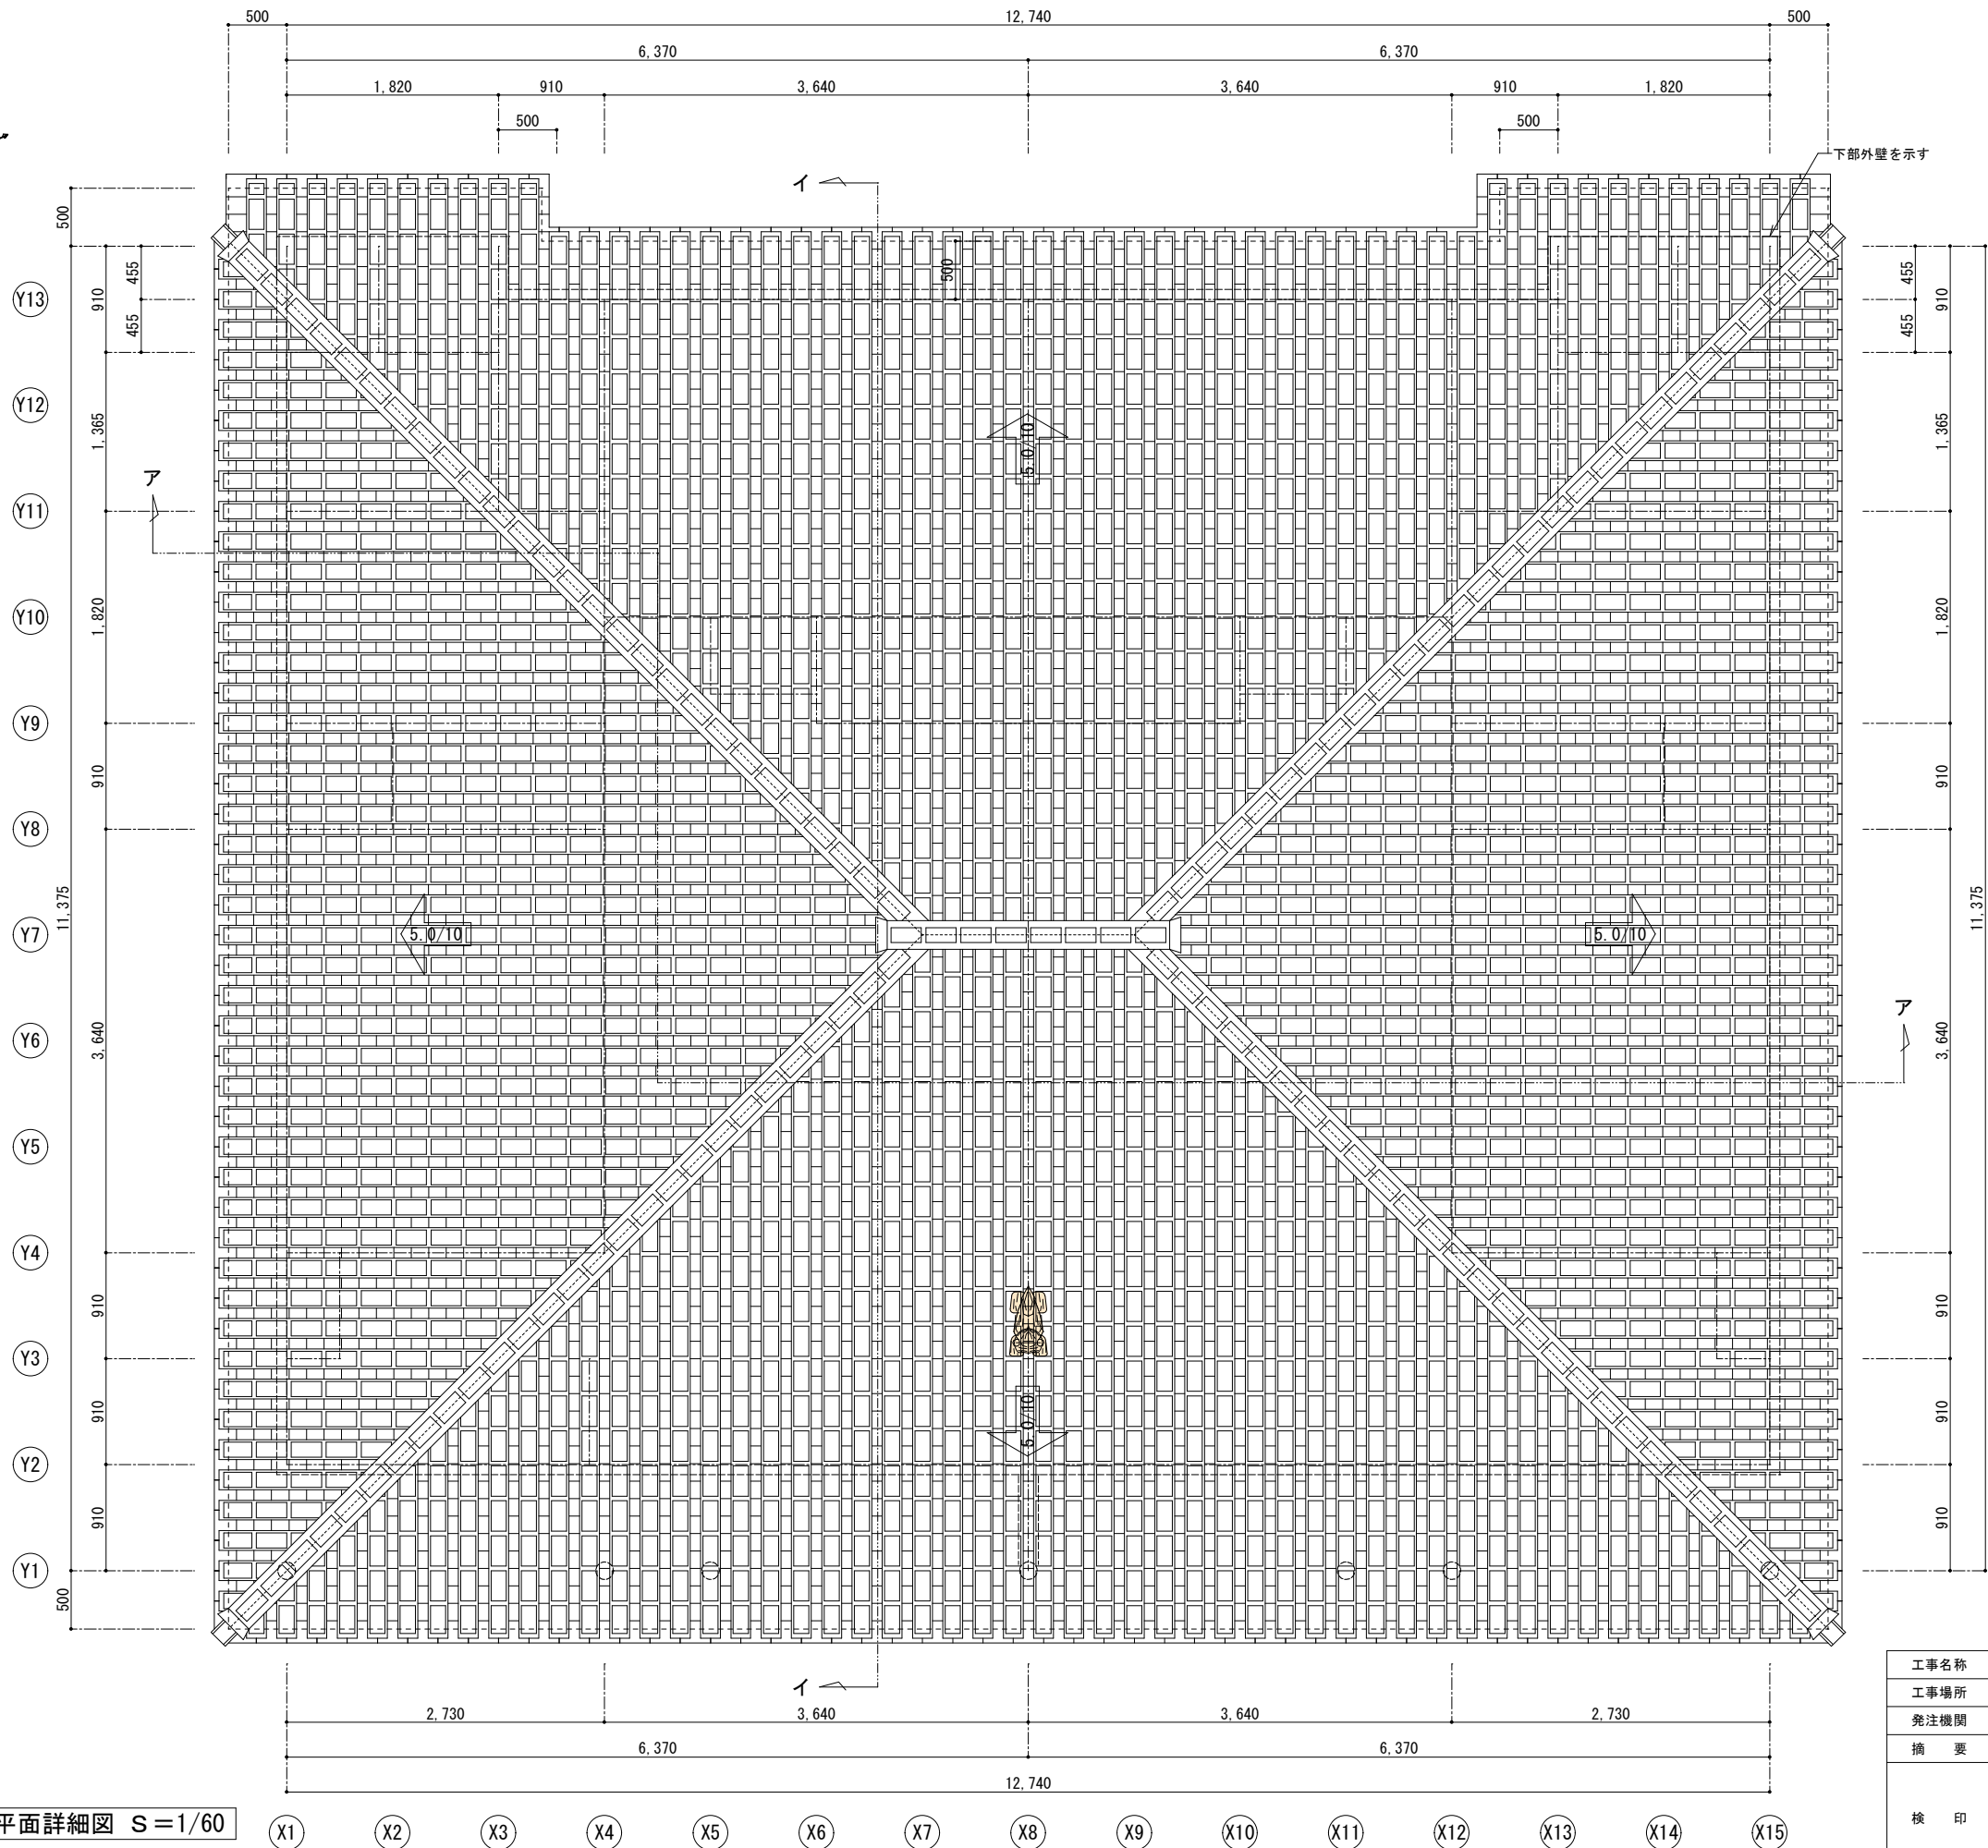

- 瓦特記事項
- ①瓦の型は、可能な限り渡名喜島で多く使用されている瓦を使用すること。
  - ②葺き方は、渡名喜島の伝統的葺き方かつ空葺きとし、屋根正面から順次行うこと。
  - ③雌瓦の重ね部は、隙間を空けないこと。（作業後確認の隙間は、漆喰を詰めること。）
  - ④雌瓦の突き合わせ部は、程よく空けること。
  - ⑤瓦サイズは、瓦工場により違いがあるので、あらかじめ監督員と協議のうえ決定すること。
  - ⑥ルーフィング張りの上端部は、シール材充填とすること。
  - ⑦瓦を葺く際は、一気に葺くこと。
  - ⑧瓦は、強度確認を行うこと。
  - ⑨野地竹は、肉厚が薄いものが良品とされているので、選定には注意を払うこと。
  - ⑩漆喰塗は、漏水（雨漏り）がないことを確認したうえで、中塗り、上塗りと進めること。
  - ⑪瓦葺きの際、現場責任者は常に現場にて指導監督を行うこと。（責任施工）
  - ⑫軒先四隅は伝統的な扇垂木とする。
  - ⑬漆喰シーサー取付。


| Bタイプ |                     |      |                         |
|------|---------------------|------|-------------------------|
| 工事名称 | 令和7年度 渡名喜村多用途住宅建設工事 | 工事年度 | 令和7年度                   |
| 工事場所 | 渡名喜村1918番地          | 図面名称 | 屋根平面詳細図                 |
| 発注機関 | 渡名喜村 経済課            | 縮 尺  | S=1:60                  |
| 摘 要  | 図面番号 A-13           |      |                         |
| 検 印  | 管理建築士               | 設 計  | 名 称 株式会社 宮平設計           |
|      |                     |      | 資格者氏名 眞志保 博基            |
|      |                     |      | 登録番号 1級建築士第事務所144-33号   |
|      |                     |      | 所在地 沖縄県那覇市首里山川町3丁目61番9号 |



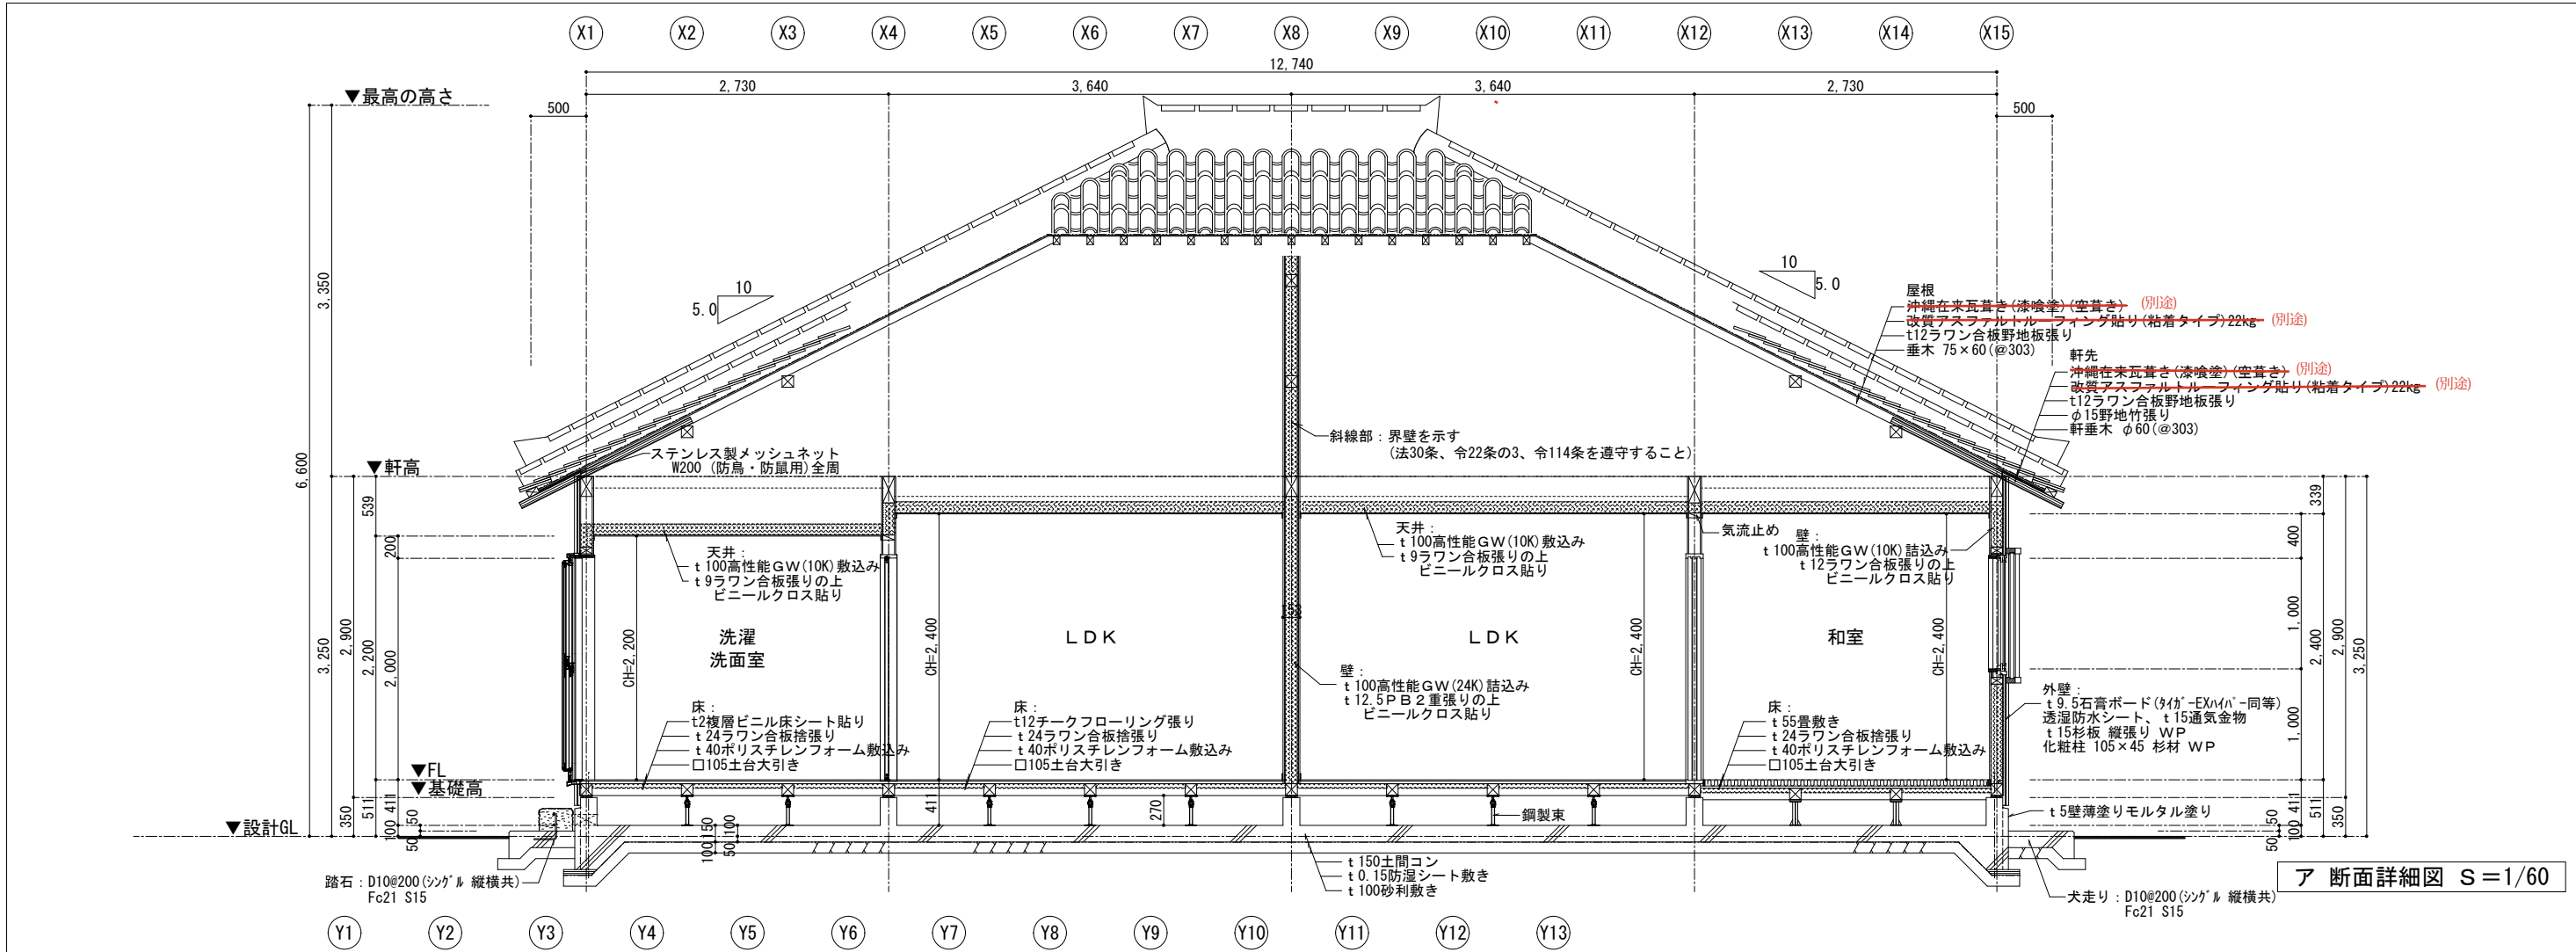

ア 断面詳細図 S=1/60

- 基礎立上り部分に適宜φ100水抜き孔(SUS蓋付)を設け、工事中の雨水排水や漏水時水抜き、設備メンテナンスとしても使用できるようにすること。
- 外壁は通気工法となるため、通気金物を使用すること。やむを得ず下地胴縁を設ける場合は、通気の妨げとならないよう通り道を確保するなど係員と調整を行うこと。
- 外壁の見え掛り部分にクギやビスなどを施工する場合は、極力目立たないようダボ埋めや接着剤等の処理を行うこと。
- 各部断熱材は隙間なく充填し、気流の流れを遮断し、ヒートブリッジとなる経路を作らない事。

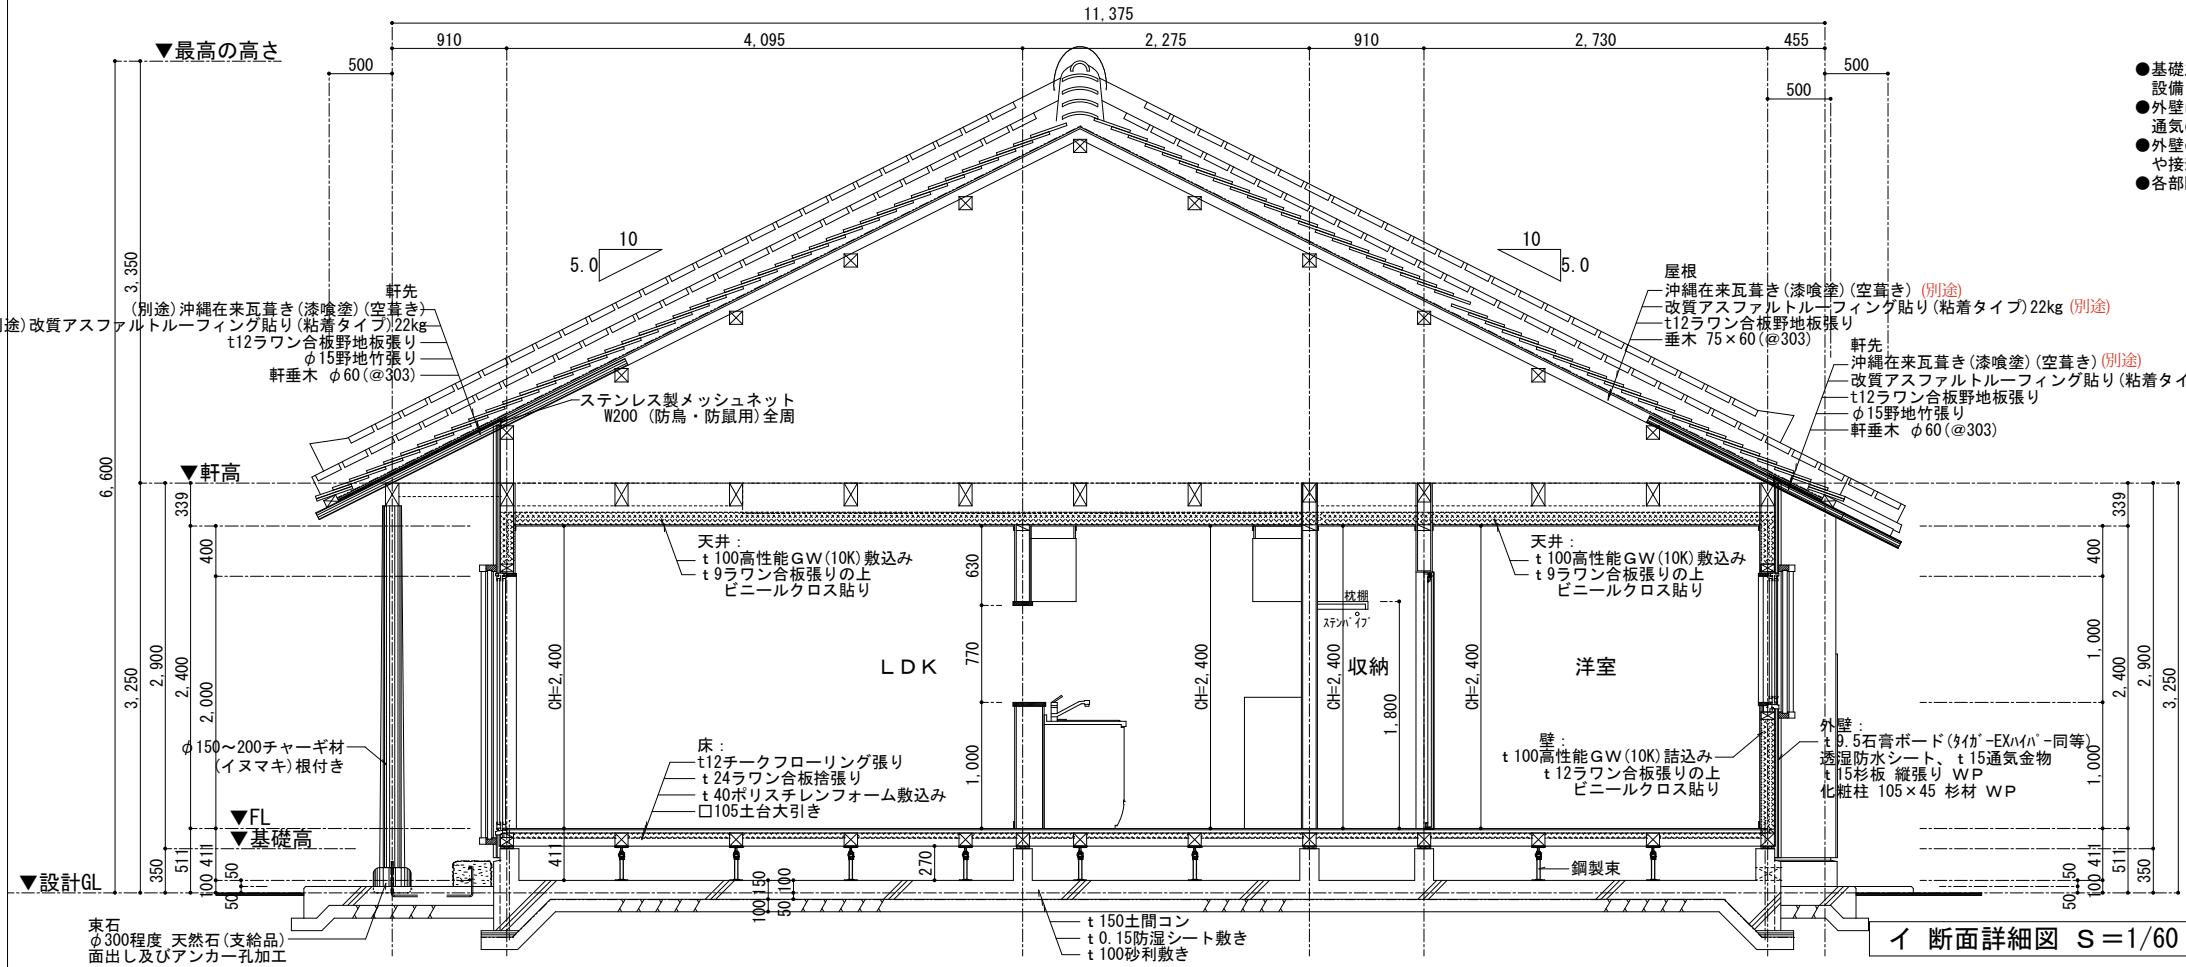

イ 断面詳細図 S=1/60

| Bタイプ |                     |      |                         |
|------|---------------------|------|-------------------------|
| 工事名称 | 令和7年度 渡名喜村多用途住宅建設工事 | 工事年度 | 令和7年度                   |
| 工事場所 | 渡名喜村1918番地          | 図面名称 | 断面詳細図                   |
| 発注機関 | 渡名喜村 経済課            | 縮尺   | S=1:60                  |
| 摘要   | 図面番号 A-14           |      |                         |
| 検印   | 管理建築士               | 設計   | 名称 株式会社 宮平設計            |
|      |                     | 製図   | 資格者氏名 眞志保 博基            |
|      |                     |      | 登録番号 1級建築士第事務所144-33号   |
|      |                     |      | 所在地 沖縄県那覇市首里山川町3丁目61番9号 |

| 室名 | 天井高   | 下地 | 床                       | 巾 木           | 下地 | 壁                        | 廻り縁           | 下地 | 天 井                                                | 備 考                                                               |
|----|-------|----|-------------------------|---------------|----|--------------------------|---------------|----|----------------------------------------------------|-------------------------------------------------------------------|
| 玄関 | 2,760 | C  | 300角磁器質タイル貼り<br>(立上り含む) | 7×56.5(気密タイプ) | W  | t 12ラワン合板下地<br>ビニールクロス貼り | 7×36.5(気密タイプ) | W  | t 100断熱材(高性能GW10kg/m3)敷きの上<br>t 9ラワン合板下地、ビニールクロス貼り | 上り框(付框):50×100 チーク材 OS・CL塗(蹴込有り)<br><del>玄関収納(天袋、下部収納) (別途)</del> |


●玄関収納セット:(~~別途~~)  
天袋W740×H570×D405  
下部収納W740×H863×D405

| 室名  | 天井高   | 下地 | 床                                                    | 巾 木           | 下地 | 壁                        | 廻り縁           | 下地 | 天 井                                                | 備 考                                                             |
|-----|-------|----|------------------------------------------------------|---------------|----|--------------------------|---------------|----|----------------------------------------------------|-----------------------------------------------------------------|
| ホール | 2,400 | W  | t 24ラワン合板捨張り下地<br>t 15チークフローリング <sup>※</sup> (塗装品)張り | 7×56.5(気密タイプ) | W  | t 12ラワン合板下地<br>ビニールクロス貼り | 7×36.5(気密タイプ) | W  | t 100断熱材(高性能GW10kg/m3)敷きの上<br>t 9ラワン合板下地、ビニールクロス貼り | 収納: t 15×300 シナ合板ランパーコア(既塗装品 4枚)<br><del>ステンレス製柵柱、柵受 (別途)</del> |

| 室名    | 天井高   | 下地 | 床                                | 巾 木           | 下地 | 壁                        | 廻り縁           | 下地 | 天 井                                                | 備 考                                                    |
|-------|-------|----|----------------------------------|---------------|----|--------------------------|---------------|----|----------------------------------------------------|--------------------------------------------------------|
| 洗面洗濯室 | 2,200 | W  | t 24ラワン合板捨張り下地<br>t 2複層ビニル床シート貼り | 7×56.5(気密タイプ) | W  | t 12ラワン合板下地<br>ビニールクロス貼り | 7×36.5(気密タイプ) | W  | t 100断熱材(高性能GW10kg/m3)敷きの上<br>t 9ラワン合板下地、ビニールクロス貼り | ライニングカウンター面台: t 21集成材飾り棚(ゴム材)<br>洗面台・洗濯機パン・タオル掛け(設備工事) |

●ライニングカウンター面台: t 21集成材飾り棚(ゴム材)

| Bタイプ                    |                                             |      |          |
|-------------------------|---------------------------------------------|------|----------|
| 工事名称                    | 令和7年度 渡名喜村多用途住宅建設工事                         | 工事年度 | 令和 7 年度  |
| 工事場所                    | 渡名喜村1918番地                                  | 図面名称 | 展開図1(西側) |
| 発注機関                    | 渡名喜村 経済課                                    | 縮 尺  | S=1:50   |
| 摘 要                     | 図面番号 A-15                                   |      |          |
| 検 印                     | 管理建築士                                       | 設 計  | 製 図      |
|                         | 名 称 株式会社 宮平設計                               |      |          |
|                         | 資格者氏名 眞志保 博基                                |      |          |
|                         | 登録番号 1級建築士第事務所144-33号<br>1級建築登録(大臣)第320997号 |      |          |
| 所在地 沖縄県那覇市首里山川町3丁目61番9号 |                                             |      |          |

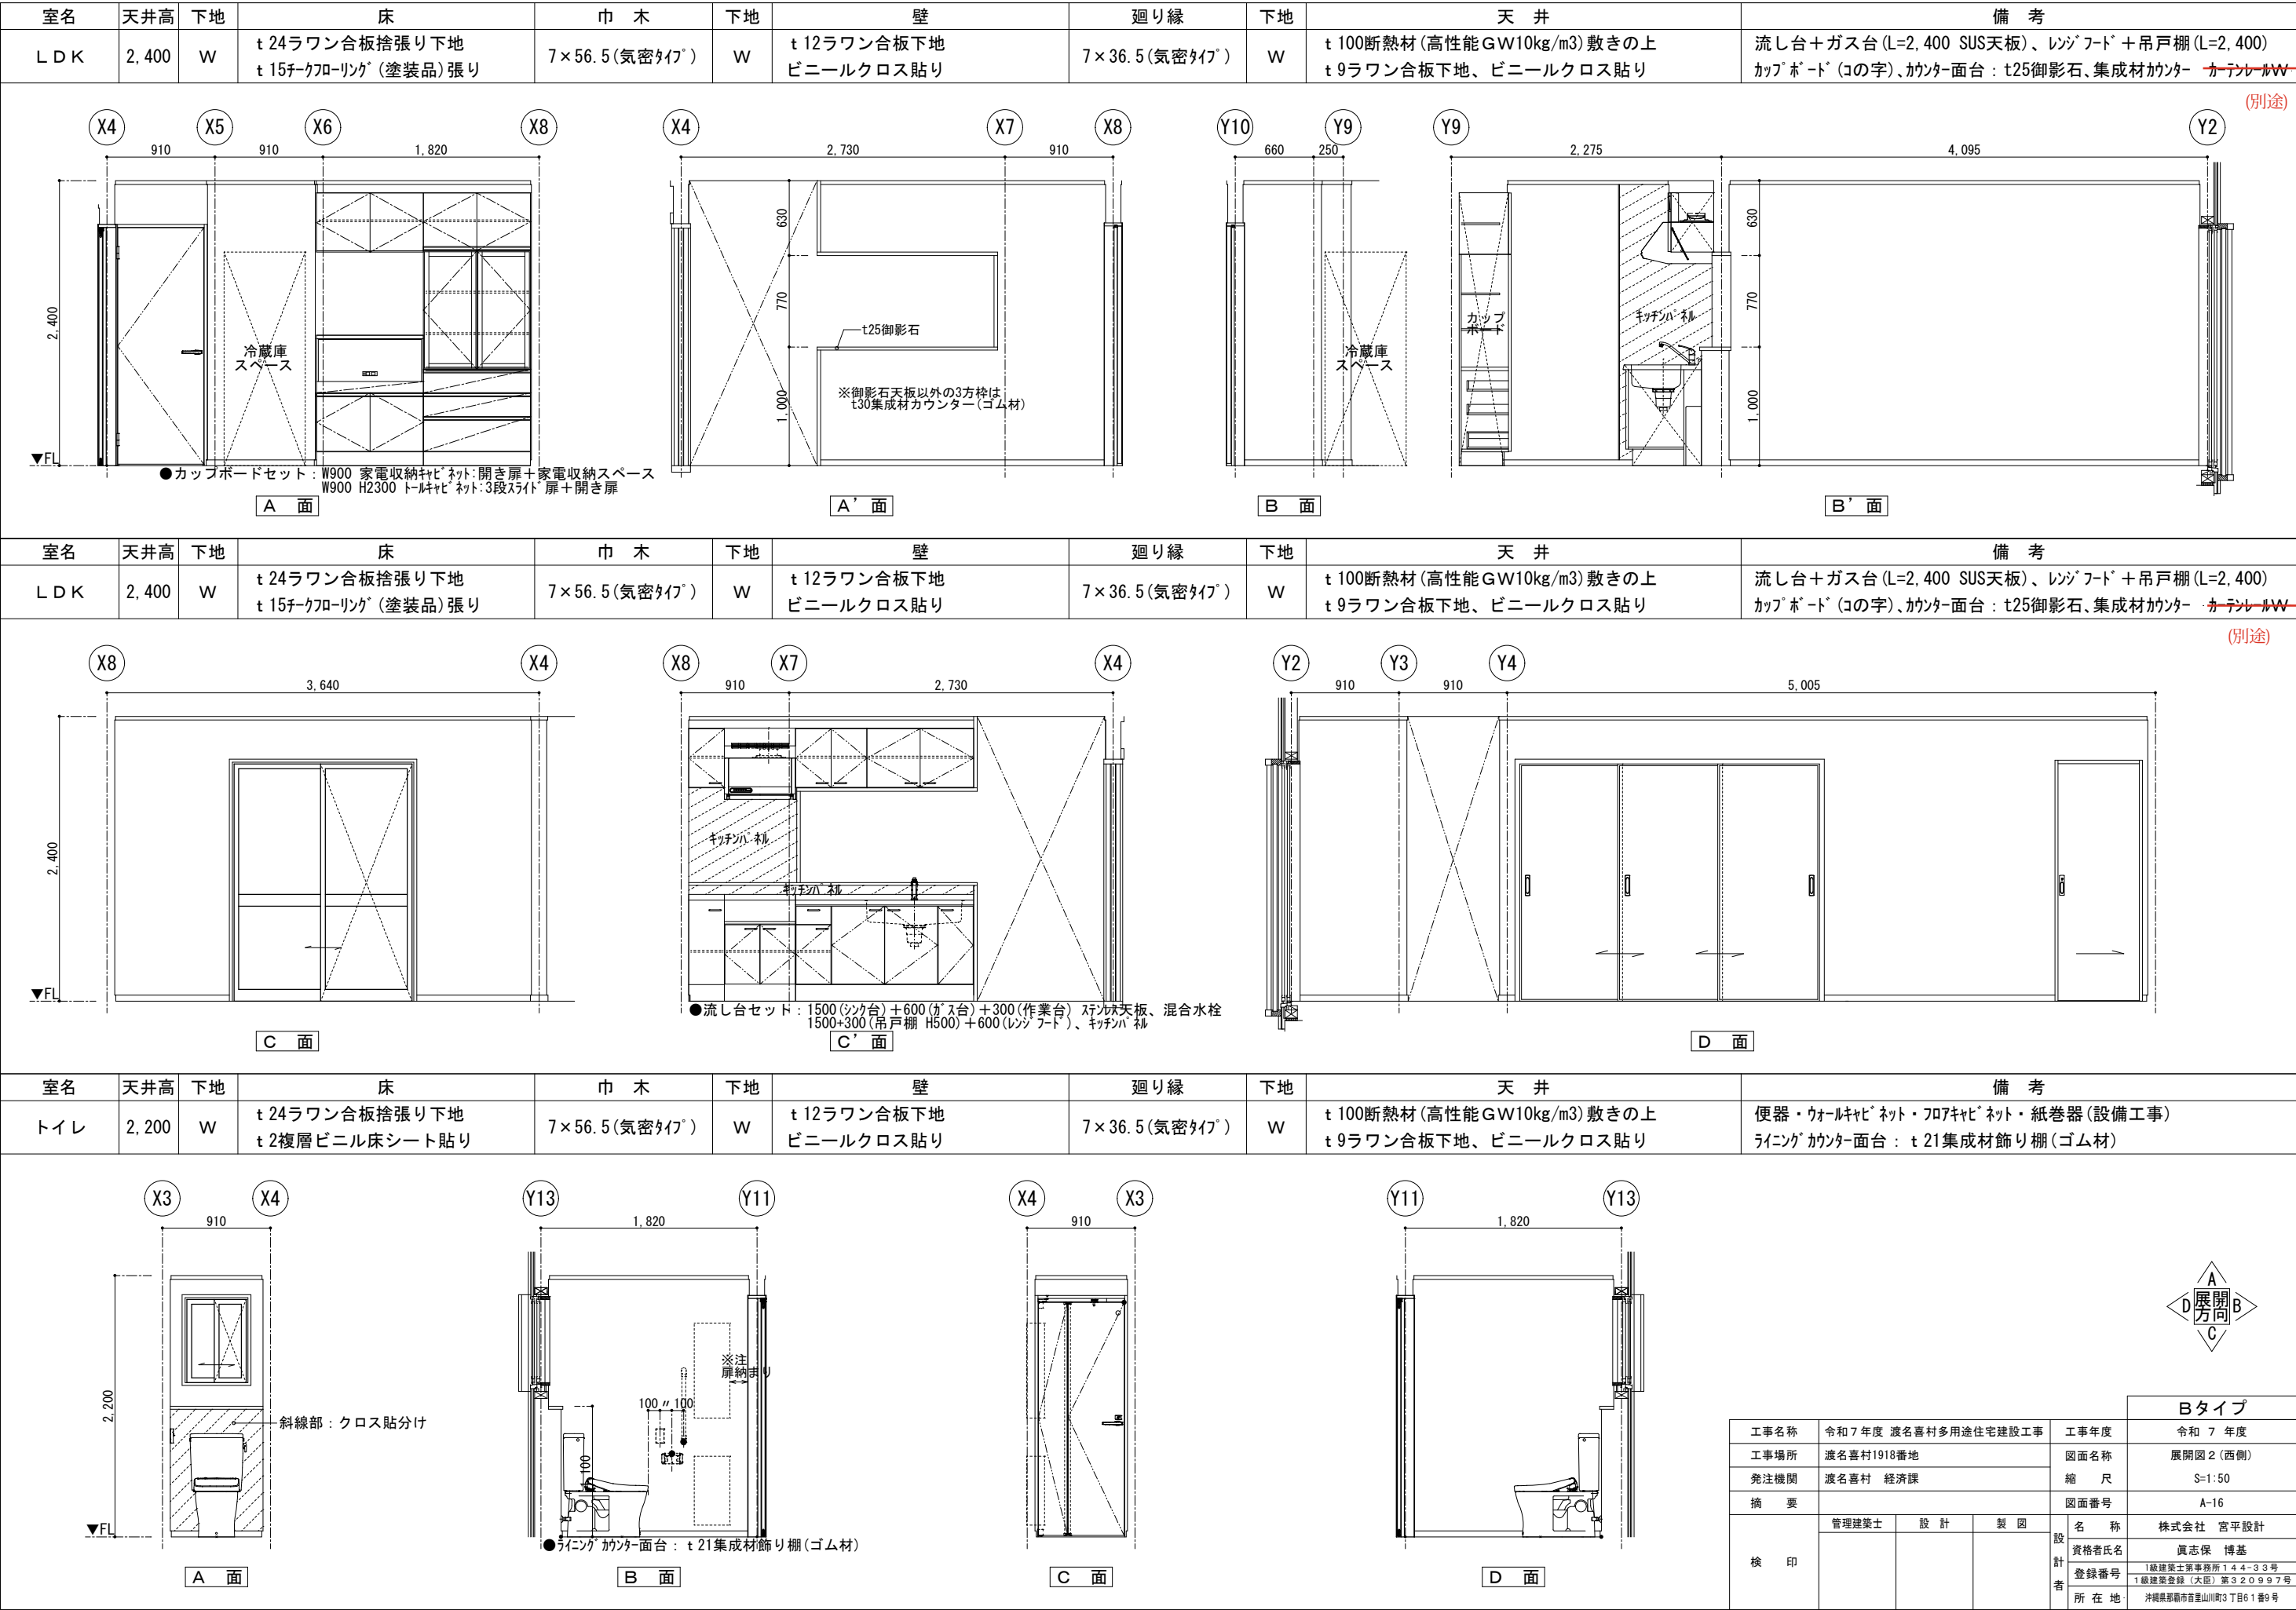

| 室名 | 天井高   | 下地 | 床                         | 巾 木                    | 下地 | 壁                        | 廻り縁                 | 下地 | 天 井                                             | 備 考                      |
|----|-------|----|---------------------------|------------------------|----|--------------------------|---------------------|----|-------------------------------------------------|--------------------------|
| 和室 | 2,400 | W  | t 24ラワン合板捨張り下地<br>t 55畳敷き | 畳寄 30×55(杉材)<br>OS・CL塗 | W  | t 12ラワン合板下地<br>ビニールクロス貼り | 25×45(杉材)<br>OS・CL塗 | W  | t 100断熱材(高性能GW10kg/m3)敷きの上<br>t 9シナ合板(塗装品)目透し張り | <del>カーテンレールW</del> (別途) |

A 面

B 面

C 面

D 面

| 室名 | 天井高   | 下地 | 床                                   | 巾 木           | 下地 | 壁                        | 廻り縁           | 下地 | 天 井                                                | 備 考      |
|----|-------|----|-------------------------------------|---------------|----|--------------------------|---------------|----|----------------------------------------------------|----------|
| 洋室 | 2,400 | W  | t 24ラワン合板捨張り下地<br>t 15フローリング(塗装品)張り | 7×56.5(気密タイプ) | W  | t 12ラワン合板下地<br>ビニールクロス貼り | 7×36.5(気密タイプ) | W  | t 100断熱材(高性能GW10kg/m3)敷きの上<br>t 9ラワン合板下地、ビニールクロス貼り | カーテンレールW |

A 面

B 面

C 面

D 面

令和7年度 渡名喜村多用途住宅建設工事

渡名喜村1918番地

渡名喜村 経済課

管理建築士 設 計 製 図

株式会社 宮平設計

眞志保 博基

1級建築士事務所 144-33号

1級建築登録(大匠) 第320997号

沖縄県那覇市首里山川町3丁目61番9号

令和 7 年度

展開図 3 (西側)

S=1:50

A-17




| 室名 | 天井高   | 下地 | 床                       | 巾 木           | 下地 | 壁                        | 廻り縁           | 下地 | 天 井                                                | 備 考                                                   |
|----|-------|----|-------------------------|---------------|----|--------------------------|---------------|----|----------------------------------------------------|-------------------------------------------------------|
| 玄関 | 2,760 | C  | 300角磁器質タイル貼り<br>(立上り含む) | 7×56.5(気密タイプ) | W  | t 12ラワン合板下地<br>ビニールクロス貼り | 7×36.5(気密タイプ) | W  | t 100断熱材(高性能GW10kg/m3)敷きの上<br>t 9ラワン合板下地、ビニールクロス貼り | 上り框(付框):50×100 チーク材OS・CL塗(蹴込有り)<br>玄関収納(天袋、下部収納) (別途) |

| 室名  | 天井高   | 下地 | 床                                      | 巾 木           | 下地 | 壁                        | 廻り縁           | 下地 | 天 井                                                | 備 考                                                             |
|-----|-------|----|----------------------------------------|---------------|----|--------------------------|---------------|----|----------------------------------------------------|-----------------------------------------------------------------|
| ホール | 2,400 | W  | t 24ラワン合板捨張り下地<br>t 15チークフローリング(塗装品)張り | 7×56.5(気密タイプ) | W  | t 12ラワン合板下地<br>ビニールクロス貼り | 7×36.5(気密タイプ) | W  | t 100断熱材(高性能GW10kg/m3)敷きの上<br>t 9ラワン合板下地、ビニールクロス貼り | 収納: t 15×300 シナ合板ランパーコア(既塗装品 4枚)<br><del>ステンレス製柵柱、柵受</del> (別途) |


| 室名    | 天井高   | 下地 | 床                                | 巾 木           | 下地 | 壁                        | 廻り縁           | 下地 | 天 井                                                | 備 考                                                    |
|-------|-------|----|----------------------------------|---------------|----|--------------------------|---------------|----|----------------------------------------------------|--------------------------------------------------------|
| 洗面洗濯室 | 2,200 | W  | t 24ラワン合板捨張り下地<br>t 2複層ビニル床シート貼り | 7×56.5(気密タイプ) | W  | t 12ラワン合板下地<br>ビニールクロス貼り | 7×36.5(気密タイプ) | W  | t 100断熱材(高性能GW10kg/m3)敷きの上<br>t 9ラワン合板下地、ビニールクロス貼り | ライニングカウンター面台: t 21集成材飾り棚(ゴム材)<br>洗面台・洗濯機パン・タオル掛け(設備工事) |

↑A  
D展開  
↓C


| Bタイプ |                     |                                                               |          |
|------|---------------------|---------------------------------------------------------------|----------|
| 工事名称 | 令和7年度 渡名喜村多用途住宅建設工事 | 工事年度                                                          | 令和 7 年度  |
| 工事場所 | 渡名喜村1918番地          | 図面名称                                                          | 展開図1(東側) |
| 発注機関 | 渡名喜村 経済課            | 縮 尺                                                           | S=1:50   |
| 摘 要  | 図面番号 A-18           |                                                               |          |
| 検 印  | 管理建築士               | 設 計                                                           | 製 図      |
|      | 資格者氏名               | 株式会社 宮平設計                                                     |          |
|      | 登録番号                | 黄志保 博基                                                        |          |
|      | 所在地                 | 1級建築士事務所 14-33号<br>1級建築登録(大臣) 第320997号<br>沖縄県那覇市首里山川町3丁目61番9号 |          |

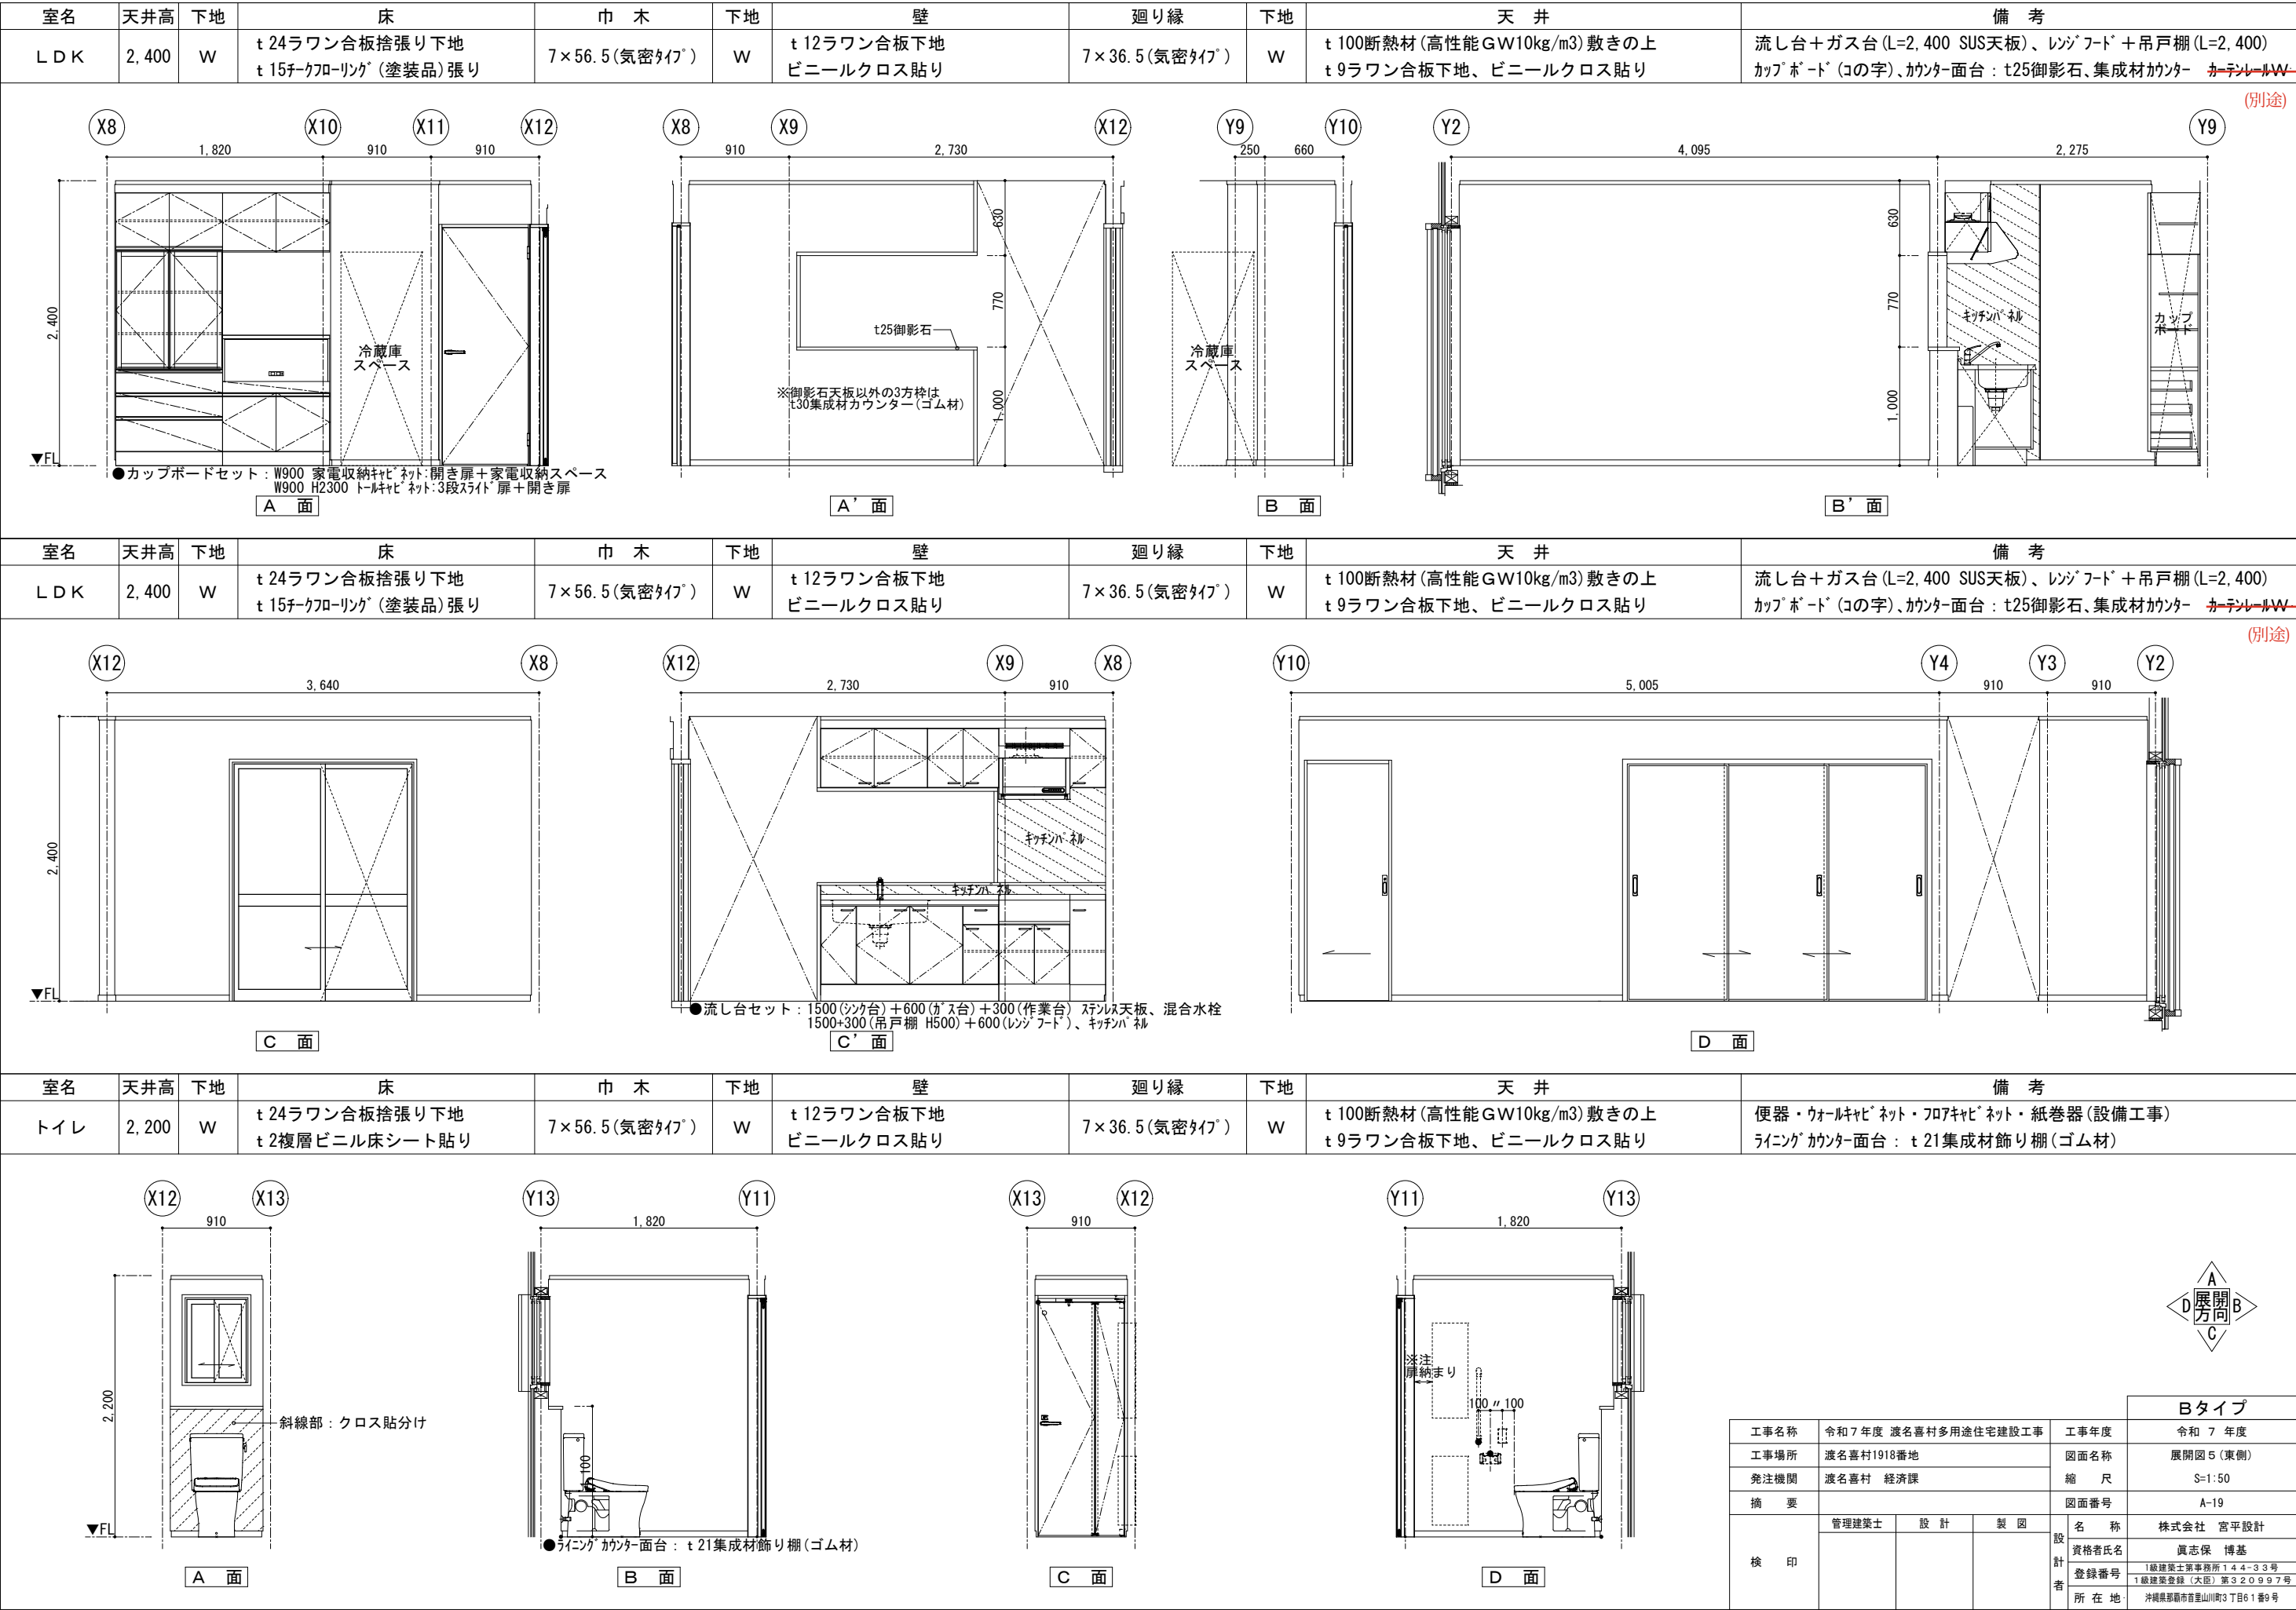

| 室名 | 天井高   | 下地 | 床                         | 巾 木                    | 下地 | 壁                        | 廻り縁                 | 下地 | 天 井                                             | 備 考                      |
|----|-------|----|---------------------------|------------------------|----|--------------------------|---------------------|----|-------------------------------------------------|--------------------------|
| 和室 | 2,400 | W  | t 24ラワン合板捨張り下地<br>t 55畳敷き | 畳寄 30×55(杉材)<br>OS・CL塗 | W  | t 12ラワン合板下地<br>ビニールクロス貼り | 25×45(杉材)<br>OS・CL塗 | W  | t 100断熱材(高性能GW10kg/m3)敷きの上<br>t 9シナ合板(塗装品)目透し張り | <del>カーテンレールW</del> (別途) |

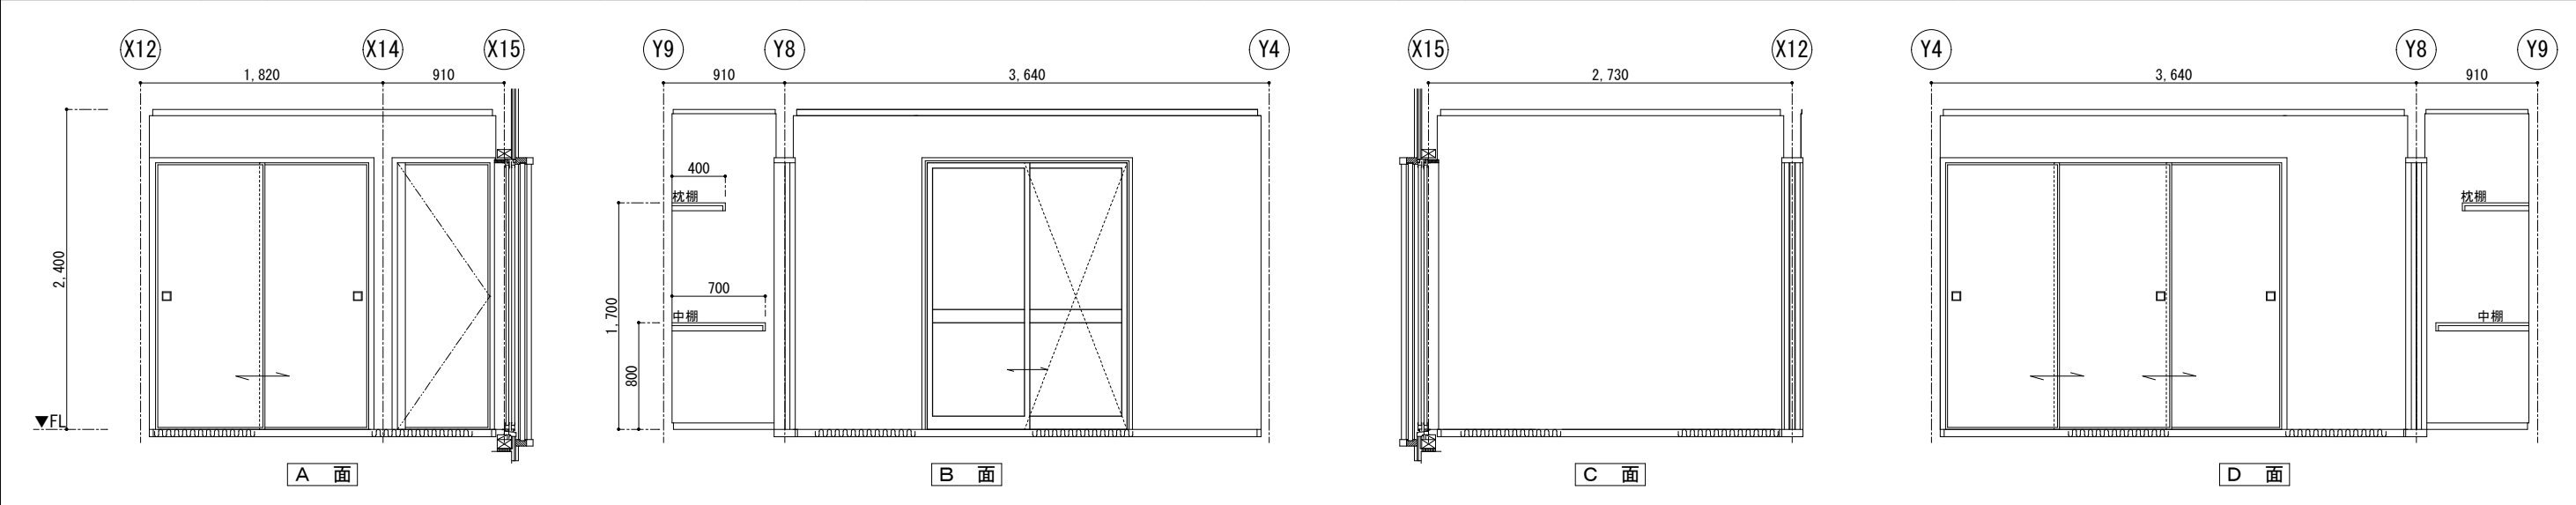


| 室名 | 天井高   | 下地 | 床                                        | 巾 木            | 下地 | 壁                        | 廻り縁            | 下地 | 天 井                                                | 備 考      |
|----|-------|----|------------------------------------------|----------------|----|--------------------------|----------------|----|----------------------------------------------------|----------|
| 洋室 | 2,400 | W  | t 24ラワン合板捨張り下地<br>t 15チークフローリング* (塗装品)張り | 7×56.5(気密タイプ*) | W  | t 12ラワン合板下地<br>ビニールクロス貼り | 7×36.5(気密タイプ*) | W  | t 100断熱材(高性能GW10kg/m3)敷きの上<br>t 9ラワン合板下地、ビニールクロス貼り | カーテンレールW |

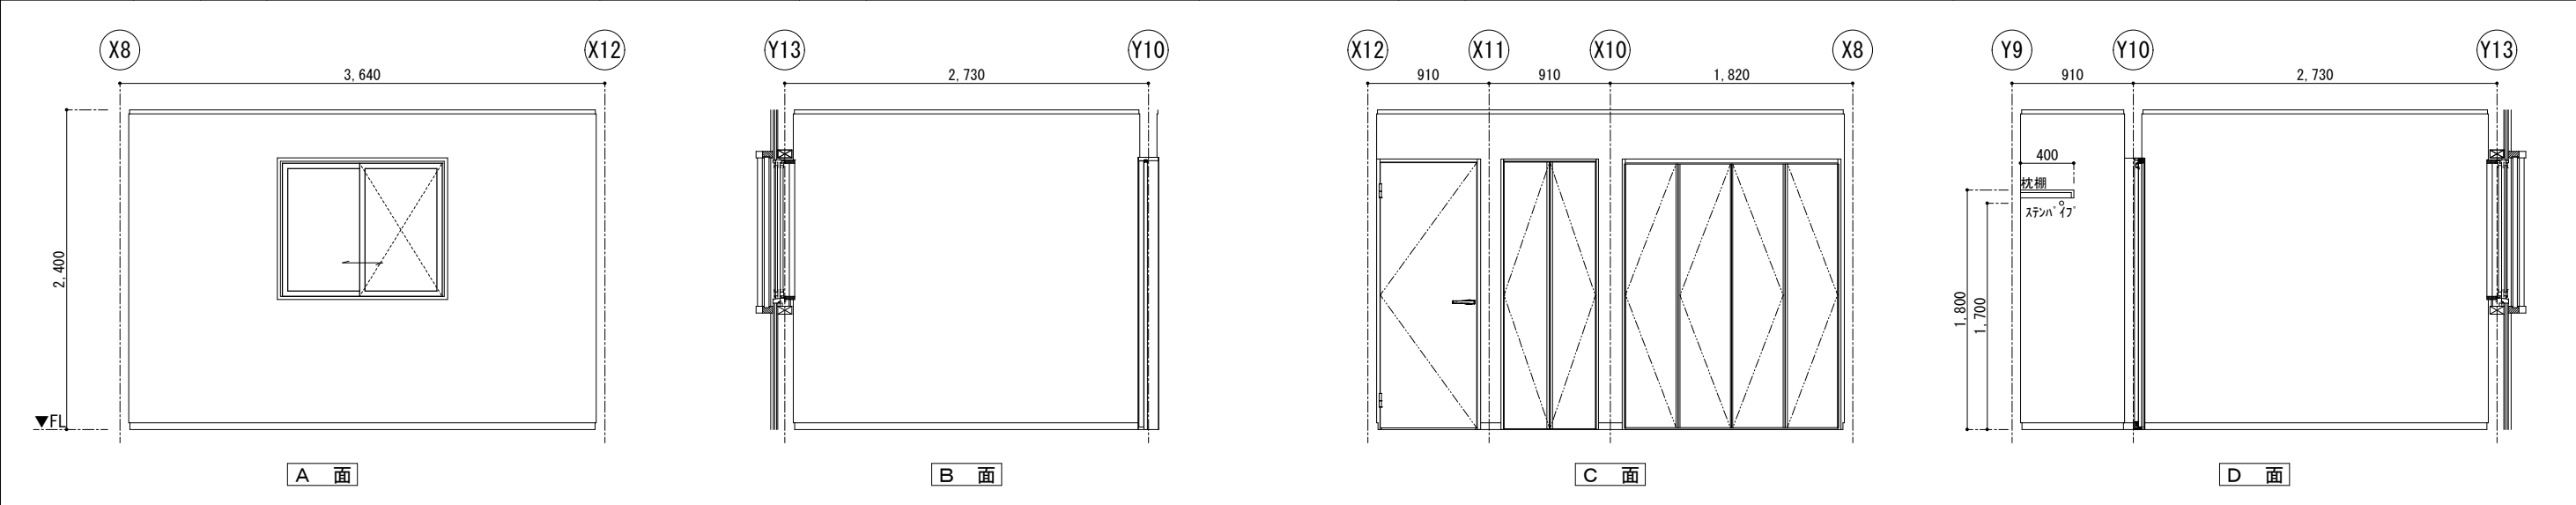

|  |  |  |  |  |  |  |  |  |  |  |
|--|--|--|--|--|--|--|--|--|--|--|
|  |  |  |  |  |  |  |  |  |  |  |
|  |  |  |  |  |  |  |  |  |  |  |



|      |  |                                                |     | Bタイプ  |                     |  |
|------|--|------------------------------------------------|-----|-------|---------------------|--|
| 工事名称 |  | 令和7年度 渡名喜村多用途住宅建設工事                            |     | 工事年度  | 令和 7 年度             |  |
| 工事場所 |  | 渡名喜村1918番地                                     |     | 図面名称  | 展開図 6 (東側)          |  |
| 発注機関 |  | 渡名喜村 経済課                                       |     | 縮 尺   | S=1:50              |  |
| 摘 要  |  |                                                |     | 図面番号  | A-20                |  |
| 検 印  |  | 管理建築士                                          | 設 計 | 製 図   | 設<br>計<br>者         |  |
|      |  | 名 称 株式会社 宮平設計                                  |     |       |                     |  |
|      |  | 資格者氏名 眞志保 博基                                   |     |       |                     |  |
|      |  | 登録番号 1級建築士第事務所144-33号<br>1級建築士登録 (大臣) 第320997号 |     |       |                     |  |
|      |  |                                                |     | 所 在 地 | 沖縄県那覇市首里山川町3丁目61番9号 |  |

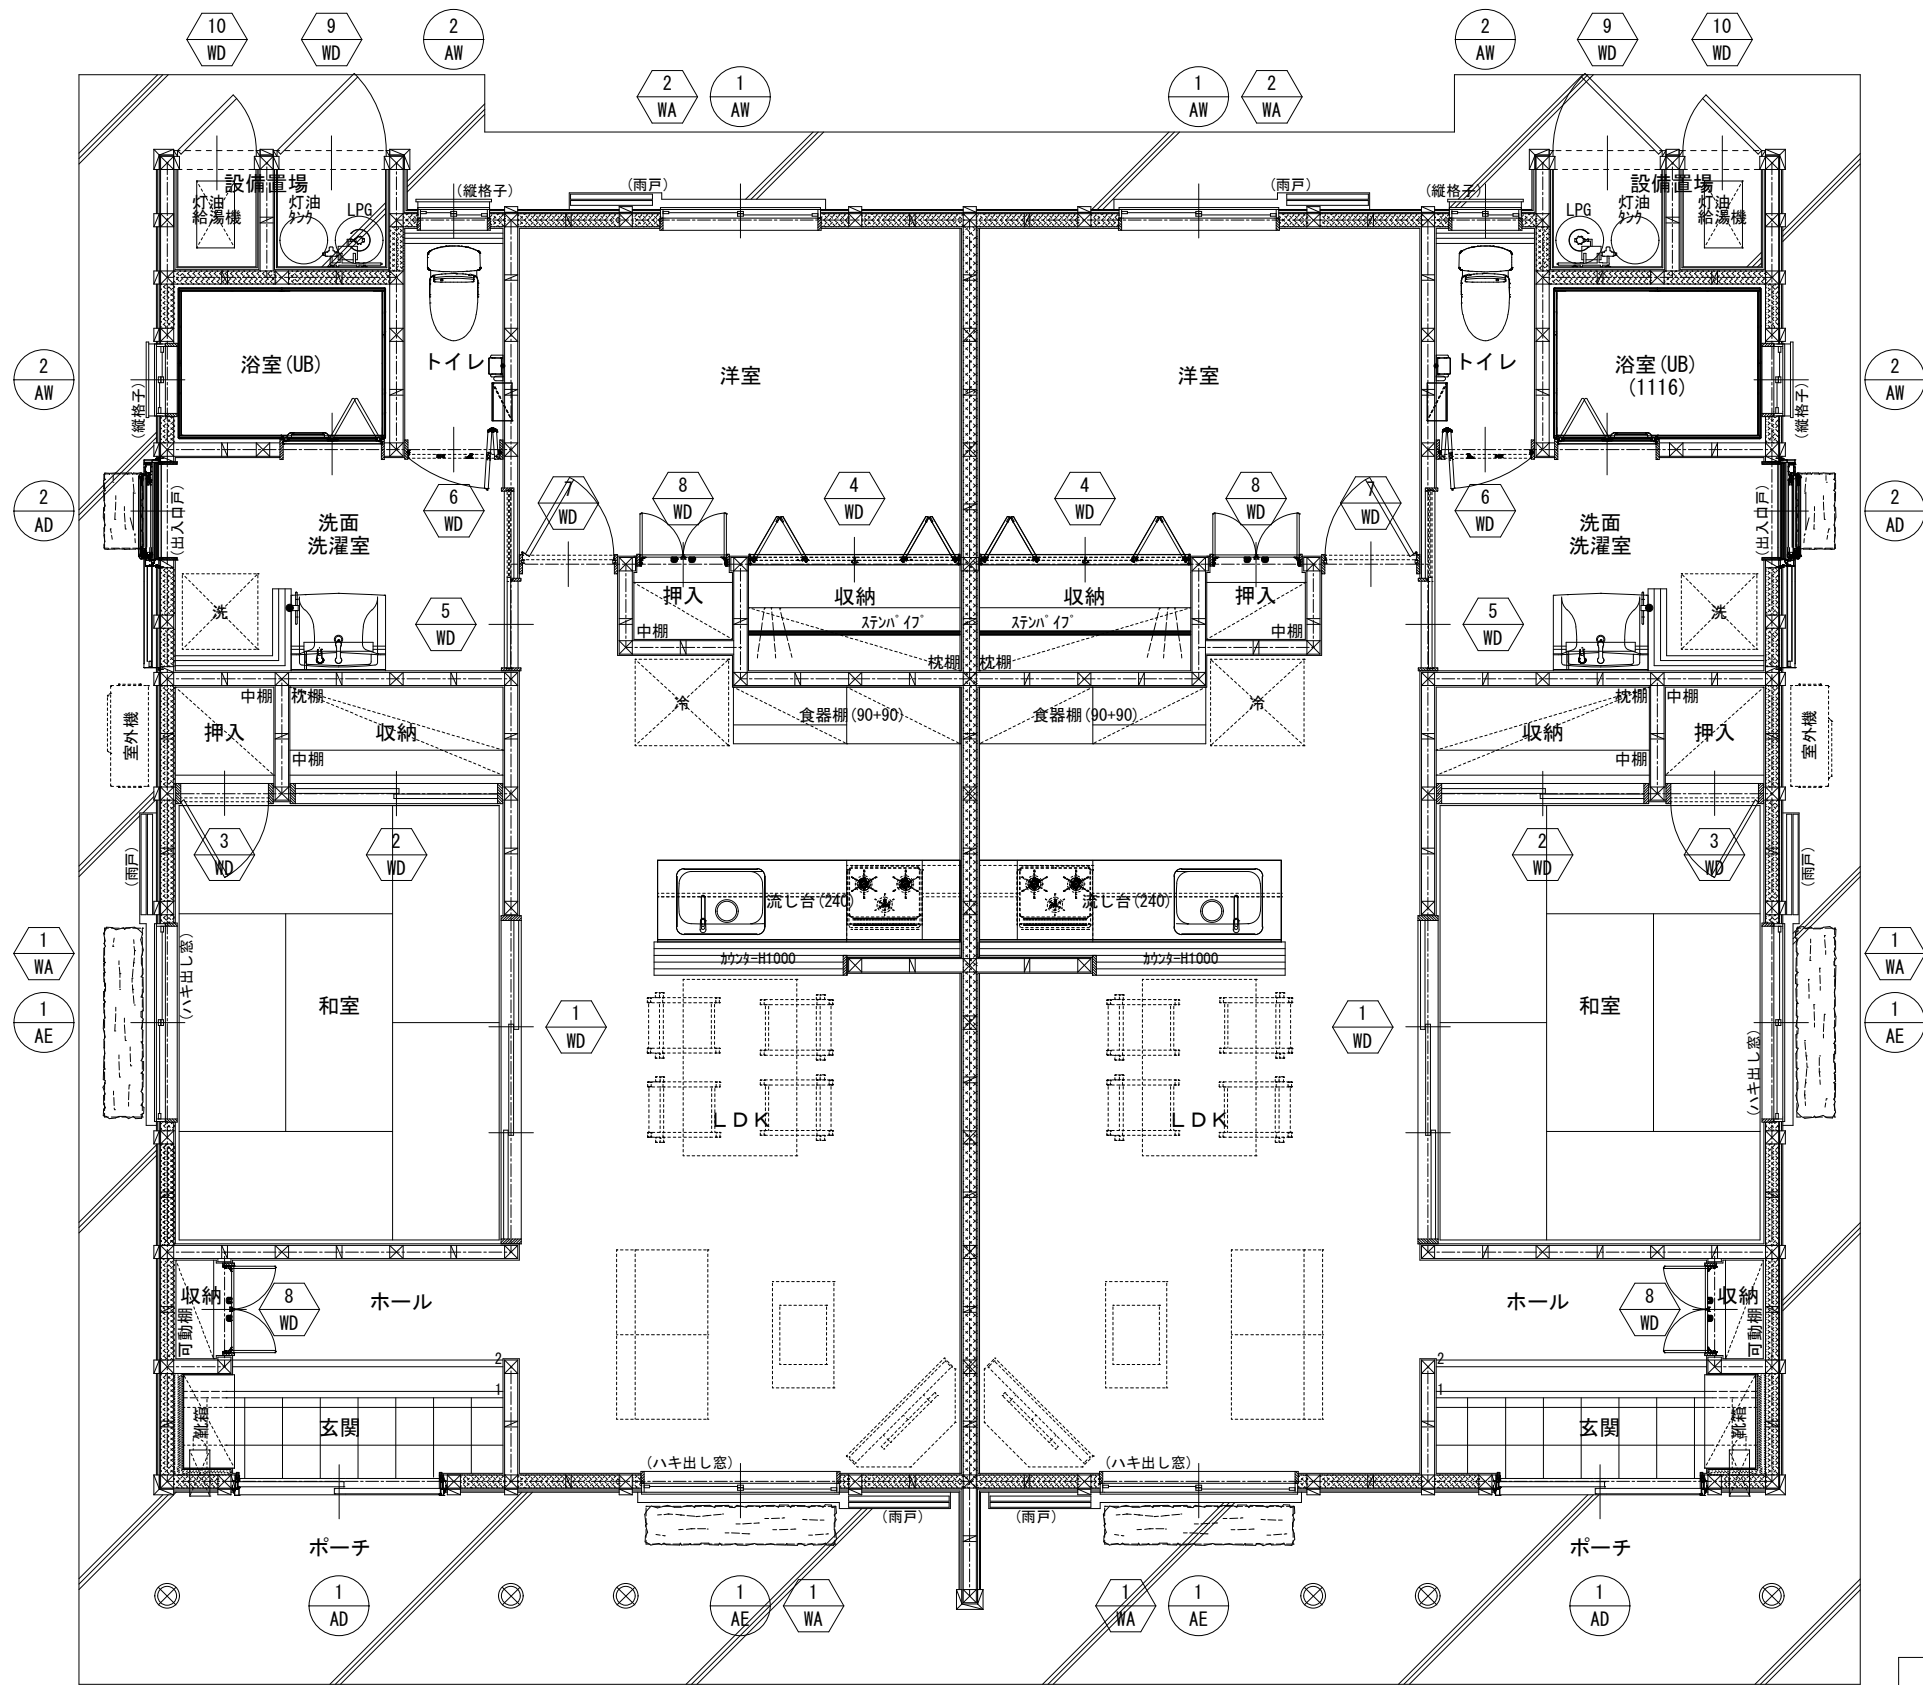

【凡例】

-  : 金属製建具を示す。
-  : 木製建具を示す。

建具 KEYPLAN S=1/60

| Bタイプ  |                                              |                     |            |
|-------|----------------------------------------------|---------------------|------------|
| 工事名称  | 令和7年度 渡名喜村多用途住宅建設工事                          | 工事年度                | 令和7年度      |
| 工事場所  | 渡名喜村1918番地                                   | 図面名称                | 建具 KEYPLAN |
| 発注機関  | 渡名喜村 経済課                                     | 縮 尺                 | S=1:60     |
| 摘 要   | 図面番号 A-21                                    |                     |            |
| 検 印   | 管理建築士                                        | 設 計                 | 製 図        |
|       | 名 称 株式会社 宮平設計                                |                     |            |
|       | 資格者氏名 眞志保 博基                                 |                     |            |
|       | 登録番号 1級建築士第事務所144-33号<br>1級建築士登録(大臣)第320997号 |                     |            |
| 所 在 地 |                                              | 沖縄県那覇市首里山川町3丁目61番9号 |            |



金属製建具表 S=1：60

| 符号・位置・数量 | <div>1</div> <div>AD</div> 玄関2ヶ所                | <div>2</div> <div>AD</div> 洗面洗濯室2ヶ所             | <div>1</div> <div>AE</div> L D K ・和室4ヶ所   |
|----------|-------------------------------------------------|-------------------------------------------------|-------------------------------------------|
| 姿 図      |                                                 | ※引込方向は図面参照<br>                                  |                                           |
| 名 称      | アルミ製玄関引違戸<br>玄関引戸 J S 2 枚建 1 6 P 型 (リクシル) 又は同等品 | アルミ製探風勝手口片引戸<br>ガゼリア N エア・スライド 横格子 (リクシル) 又は同等品 | アルミ製引違いハキダシ窓                              |
| 仕上・見込    | 木目調 (BG) 製品仕様による 見込：製品仕様による                     | ダスクグレー (H) 製品仕様による 見込：製品仕様による                   | アルマイト処理 (ブロンズ) 見込：70                      |
| ガ ラ ス    | LOW-eペアガラス (遮蔽) (5mmフロート + A12 + 4mm型板)         | LOW-eペアガラス (遮蔽) (5mmフロート + A12 + 4mm型板)         | LOW-eペアガラス (遮蔽) (5mmフロート + A12 + 3mmフロート) |
| 額 縁      | 窓枠20×45 (システム造作部材)                              | 窓枠20×140 (システム造作部材)                             | 窓枠20×95 (システム造作部材)                        |
| 金 物      | シリンダー、サムターン                                     | シリンダー、サムターン、上げ下げ固定ロック                           | ロック付きクレセント、アルミ水切り                         |
|          | 引手ハンドル (室内外共) ラッチ付 製品仕様による                      | 引手ハンドル (室内外共) ラッチ付 製品仕様による                      | 付属金物一式                                    |
| 備 考      | 下枠ステンレス、網戸 (中棧付き) 付属金物一式                        | 下枠ステンレス、網付、付属金物一式                               | 可動式網戸、カーテンレール (ダブル) (別途)                  |

【特記事項】

- 図示▼F Lは、各室床を基準とする。
- 玄関戸、勝手口戸は規格寸法、その他は建具枠内寸法とする。
- 建具製作前に施工図を作成し、係員の承諾を得る。
- 額縁等のサイズは、サッシ納まり確認の上、適宜納める事。
- 建具使用金物は事前にサンプル等を提出し、係員の承諾を得る。
- 建具の現場取付けは、係員立ち会いの元に施工する。
- 特記なき建具の硝子止めは、シーリングとする。
- 建具の塗装に関する色・柄等は、全て図示又は係員の指示による。
- その他不明の点は、係員の指示によるものとする。

| 符号・位置・数量 | <div>1</div> <div>AW</div> 和室・洋室2ヶ所       | <div>2</div> <div>AW</div> トイレ・浴室4ヶ所    |  |
|----------|-------------------------------------------|-----------------------------------------|--|
| 姿 図      |                                           |                                         |  |
| 名 称      | アルミ製引違い窓                                  | アルミ製引違い窓                                |  |
| 仕上・見込    | アルマイト処理 (ブロンズ) 見込：70                      | アルマイト処理 (ブロンズ) 見込：70                    |  |
| ガ ラ ス    | LOW-eペアガラス (遮蔽) (5mmフロート + A12 + 3mmフロート) | LOW-eペアガラス (遮蔽) (5mmフロート + A12 + 4mm型板) |  |
| 額 縁      | 窓枠20×95 (システム造作部材)                        | 窓枠20×95 (システム造作部材) ※浴室はU Bセットに含む        |  |
| 金 物      | ロック付きクレセント、アルミ水切り                         | ロック付きクレセント、アルミ水切り                       |  |
|          | 付属金物一式                                    | 付属金物一式                                  |  |
| 備 考      | 可動式網戸、カーテンレール (ダブル)                       | 可動式網戸、アルミ面格子 (縦)                        |  |

※窓台、まぐさ等の断面は見付寸法45mm以上とする。  
※間柱は@500以下に適切に配置すること。  
※窓台と間柱を強固に固定。サッシ (ドア) 重量による窓台の「前垂れ」、まぐさの「ころび」防止のため、  
ねじ止めとする場合は、1箇所当たり2点止め以上、ねじ込み深さは75mm以上を目安とすること。  
※サッシ枠取付前に窓台へ「先張防水シート」を施工し、コーナー部及び枠廻りに防水テープを適切に施工すること。  
※防水シート及び防水テープは施工順序、重なりしろを充分確保し、コーナー部は特に配慮の上施工を行うこと。  
※先張り防水シートと外壁の透湿防水シートの重なり順序に注意すること。

|      |                     |     |     |       |                                           |
|------|---------------------|-----|-----|-------|-------------------------------------------|
|      |                     |     |     | Bタイプ  |                                           |
| 工事名称 | 令和7年度 渡名喜村多用途住宅建設工事 |     |     | 工事年度  | 令和 7 年度                                   |
| 工事場所 | 渡名喜村1918番地          |     |     | 図面名称  | 金属製建具表                                    |
| 発注機関 | 渡名喜村 経済課            |     |     | 縮 尺   | S=1:60                                    |
| 摘 要  |                     |     |     | 図面番号  | A-22                                      |
| 検 印  | 管理建築士               | 設 計 | 製 図 | 名 称   | 株式会社 宮平設計                                 |
|      |                     |     |     | 資格者氏名 | 眞志保 博基                                    |
|      |                     |     |     | 登録番号  | 1級建築士第事務所144-33号<br>1級建築士登録 (大臣) 第320997号 |
|      |                     |     |     | 所 在 地 | 沖縄県那覇市首里山川町3丁目61番9号                       |
|      |                     |     |     |       |                                           |

木製建具表 S=1：60


| 符号・位置・数量 | <div>1WD</div> 和室2ヶ所                                       | <div>2WD</div> 和室(収納)2ヶ所                                   | <div>3WD</div> 押入2ヶ所                    | <div>4WD</div> 洋室2ヶ所        | <div>5WD</div> 洗面洗濯室2ヶ所                   | <div>6WD</div> トイレ2ヶ所                |
|----------|------------------------------------------------------------|------------------------------------------------------------|-----------------------------------------|-----------------------------|-------------------------------------------|--------------------------------------|
| 姿 図      | <div></div>                                                | <div></div>                                                | <div><div>【例】把手形状</div></div>           | <div></div>                 | <div></div>                               | <div></div>                          |
| 名 称      | 木製3枚引違い襖戸 (造付)                                             | 木製引違い襖戸(収納) (造付)                                           | 木製片開き戸(押入) (造付)                         | 木製折戸<br>折戸ユニット(ダイケン) (既製品)  | 木製片引戸<br>引戸00デザイン(ダイケン) (既製品)             | 木製折戸(機能ドア)<br>折戸ドア00デザイン(ダイケン) (既製品) |
| 仕上・見込    | シナ合板フラッシュ戸 OS・CL塗<br>塗装色は打合せによる 見込：36mm                    | シナ合板フラッシュ戸 OS・CL塗<br>塗装色は打合せによる 見込：36mm                    | シナ合板フラッシュ戸 OS・CL塗<br>塗装色は打合せによる 見込：36mm | 縦木目タイプ 製品仕様による<br>色柄は打合せによる | 縦木目タイプ 製品仕様による<br>色柄は打合せによる               | 縦木目タイプ 製品仕様による<br>色柄は打合せによる          |
| ガ ラ ス    |                                                            |                                                            |                                         |                             |                                           |                                      |
| 枠 ・ 額縁   | 敷居:メラビーク材 t 55 W150 OS・CL塗<br>鴨居・枠:メラビーク材 t 40 W150 OS・CL塗 | 敷居:メラビーク材 t 55 W150 OS・CL塗<br>鴨居・枠:メラビーク材 t 40 W150 OS・CL塗 | 枠:メラビーク材 t 40 W150 OS・CL塗               | 四方枠 製品仕様による                 | 敷居 製品仕様による                                | 固定枠 製品仕様による                          |
| 金 物      | 洋室側：金属製長角引手、和室側：木製角引手<br>敷居スベリ 付属金物一式                      | 木製角引手<br>敷居スベリ 付属金物一式                                      | ハンドルレス、スライド丁番<br>マグネットキャッチ 付属金物一式       | ハンドルレス、戸車、レール<br>付属金物一式     | 間仕切カマ錠座、戸車、ラクラクローズ<br>モヘア、ソフトクッション、付属金物一式 | レバーハンドル・座、表示錠、明かり窓<br>付属金物一式         |
| 備 考      |                                                            |                                                            |                                         |                             |                                           |                                      |

| 符号・位置・数量 | <div>7WD</div> 洋室2ヶ所              | <div>8WD</div> 洋室4ヶ所                  | <div>9WD</div> 設備置場2ヶ所    | <div>10WD</div> 設備置場2ヶ所             | <div>1WA</div> 雨戸4ヶ所      | <div>2WA</div> 雨戸2ヶ所      |
|----------|-----------------------------------|---------------------------------------|---------------------------|-------------------------------------|---------------------------|---------------------------|
| 姿 図      | <div></div>                       | <div></div>                           | <div></div>               | <div></div>                         | <div></div>               | <div></div>               |
| 名 称      | 木製片開き戸<br>片開きドア00デザイン(ダイケン) (既製品) | 木製両開き戸<br>収納開き戸ユニット00デザイン(ダイケン) (既製品) | 木製片開きカマチ戸 (造付)            | 木製片開きカマチ戸 (造付)                      | 木製両引きカマチ雨戸 (造付)           | 木製両引きカマチ雨戸 (造付)           |
| 仕上・見込    | 縦木目タイプ 製品仕様による<br>色柄は打合せによる       | 縦木目タイプ 製品仕様による<br>色柄は打合せによる           | 木製下地、t 9杉板縦張り WP塗 見込：40mm | 木製下地、t 9杉板縦張り WP塗 見込：40mm           | 木製下地、t 9杉板縦張り WP塗 見込：40mm | 木製下地、t 9杉板縦張り WP塗 見込：40mm |
| ガ ラ ス    |                                   |                                       |                           |                                     |                           |                           |
| 枠 ・ 額縁   | 固定枠 製品仕様による                       | 三方固定枠 製品仕様による                         | 三方固定枠 杉材 WP塗り             | 三方固定枠 杉材 WP塗り                       | 敷居・鴨居枠 杉材 WP塗り            | 敷居・鴨居枠 杉材 WP塗り            |
| 金 物      | レバーハンドル・座、間仕切錠、丁番<br>付属金物一式       | ハンドルレス、スライド式丁番<br>付属金物一式              | ケースハンドル、ステンレス丁番<br>付属金物一式 | ケースハンドル、ステンレス丁番<br>ステンレスかんぬき、付属金物一式 | 堀込引手                      | 堀込引手                      |
| 備 考      | ドアストッパー(床付)                       | ドアストッパー(床付)                           | 戸当り                       | 戸当り                                 |                           |                           |

【特記事項】

1. 図示▼FLは、各室床を基準とする。
2. 木製建具の図寸法は、造付は建具枠内寸法、既製品は枠外寸法とする。
3. 建具製作前に施工図を作成し、係員の承諾を得る。
4. 枠・額縁等のサイズは、建具納まり確認の上、適宜納めること。
5. 建具使用金物は事前にサンプル等を提出し、係員の承諾を得る。
6. 建具の現場取付けは、係員立ち会いの元に施工する。
7. 特記なき建具の硝子止めは、シーリングとする。
8. 建具の塗装に関する色・柄等は、全て係員の指示による。
9. その他不明の点は、係員の指示によるものとする。

|       |  |                     |     |       |                                         |
|-------|--|---------------------|-----|-------|-----------------------------------------|
|       |  |                     |     | Bタイプ  |                                         |
| 工事名称  |  | 令和7年度 渡名喜村多用途住宅建設工事 |     | 工事年度  | 令和 7 年度                                 |
| 工事場所  |  | 渡名喜村1918番地          |     | 図面名称  | 木製建具表                                   |
| 発注機関  |  | 渡名喜村 経済課            |     | 縮 尺   | S=1:60                                  |
| 摘 要   |  |                     |     | 図面番号  | A-23                                    |
| 管理建築士 |  | 設 計                 | 製 図 | 名 称   | 株式会社 宮平設計                               |
| 検 印   |  |                     |     | 資格者氏名 | 眞志保 博基                                  |
|       |  |                     |     | 登録番号  | 1級建築士第事務所144-33号<br>1級建築士登録(大臣)第320997号 |
|       |  |                     |     | 所 在 地 | 沖縄県那覇市首里山川町3丁目61番9号                     |

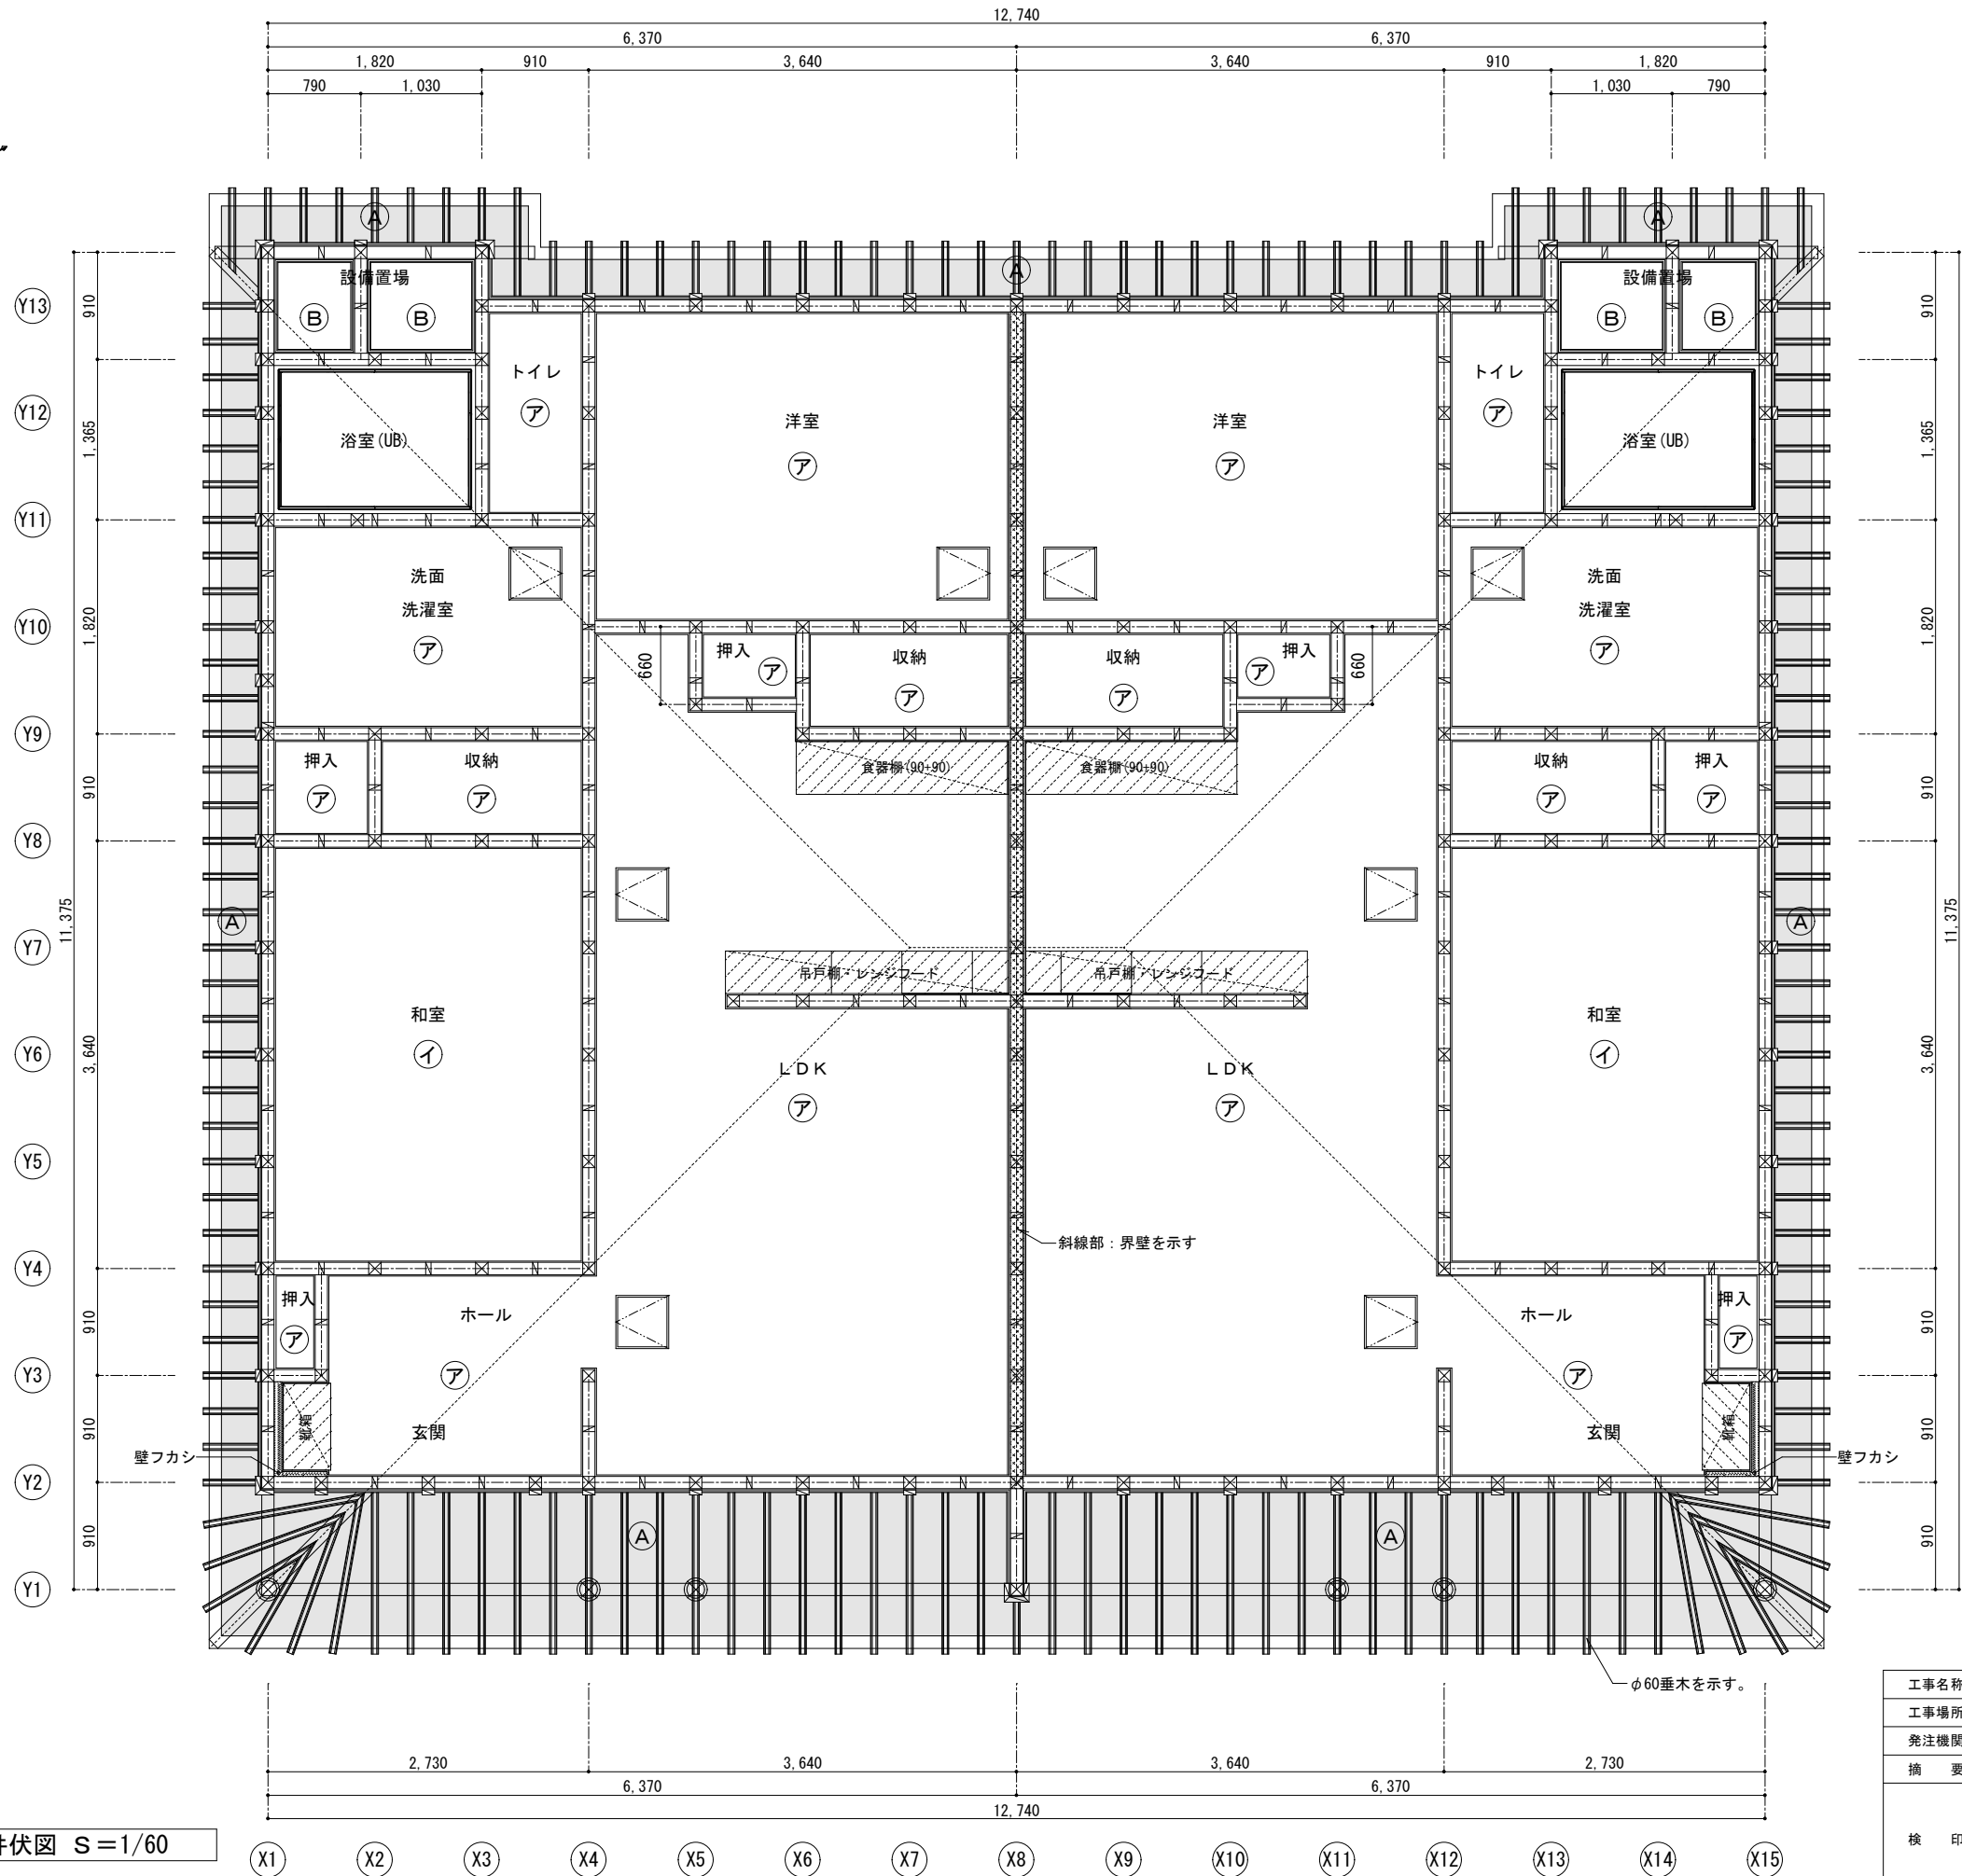


■仕上凡例

|       |                                                               |
|-------|---------------------------------------------------------------|
| ア     | t100断熱材(高性能GW10k)敷きの上<br>t9ラワン合板下地、ビニールクロス貼り                  |
| イ     | t100断熱材(高性能GW10k)敷きの上<br>t9シナ合板(塗装品)目透し張り                     |
| ア     | t12ラワン合板野地板張り、φ15野地竹張り<br>垂木 φ60(φ303)、軒先四隅は扇垂木納まり            |
| Ｂ     | t10ケイカル板目透し張りEP塗り                                             |
| 天井点検口 | (アルミ製 額縁タイプ 450角)                                             |
| 備考    | 廻り縁：<br>和室：25×45(杉材) (OS・CL塗)<br>その他：7×36.5(気密タイプ) (ﾀﾞｲｹﾝ同等品) |

斜線部：斜線部：下がり天井部分を示す。  
色塗部：色塗部：φ15野地竹部分を示す。




| Bタイプ |                     |                    |        |
|------|---------------------|--------------------|--------|
| 工事名称 | 令和7年度 渡名喜村多用途住宅建設工事 | 工事年度               | 令和7年度  |
| 工事場所 | 渡名喜村1918番地          | 図面名称               | 天井伏図   |
| 発注機関 | 渡名喜村 経済課            | 縮尺                 | S=1:60 |
| 摘要   | 図面番号 A-24           |                    |        |
| 検印   | 管理建築士               | 設計                 | 製図     |
|      | 名称 株式会社 宮平設計        |                    |        |
|      | 資格者氏名 眞志保 博基        |                    |        |
|      | 登録番号 1級建築士第320997号  |                    |        |
| 所在地  |                     | 沖縄県那覇市首里山川町3丁目6番9号 |        |

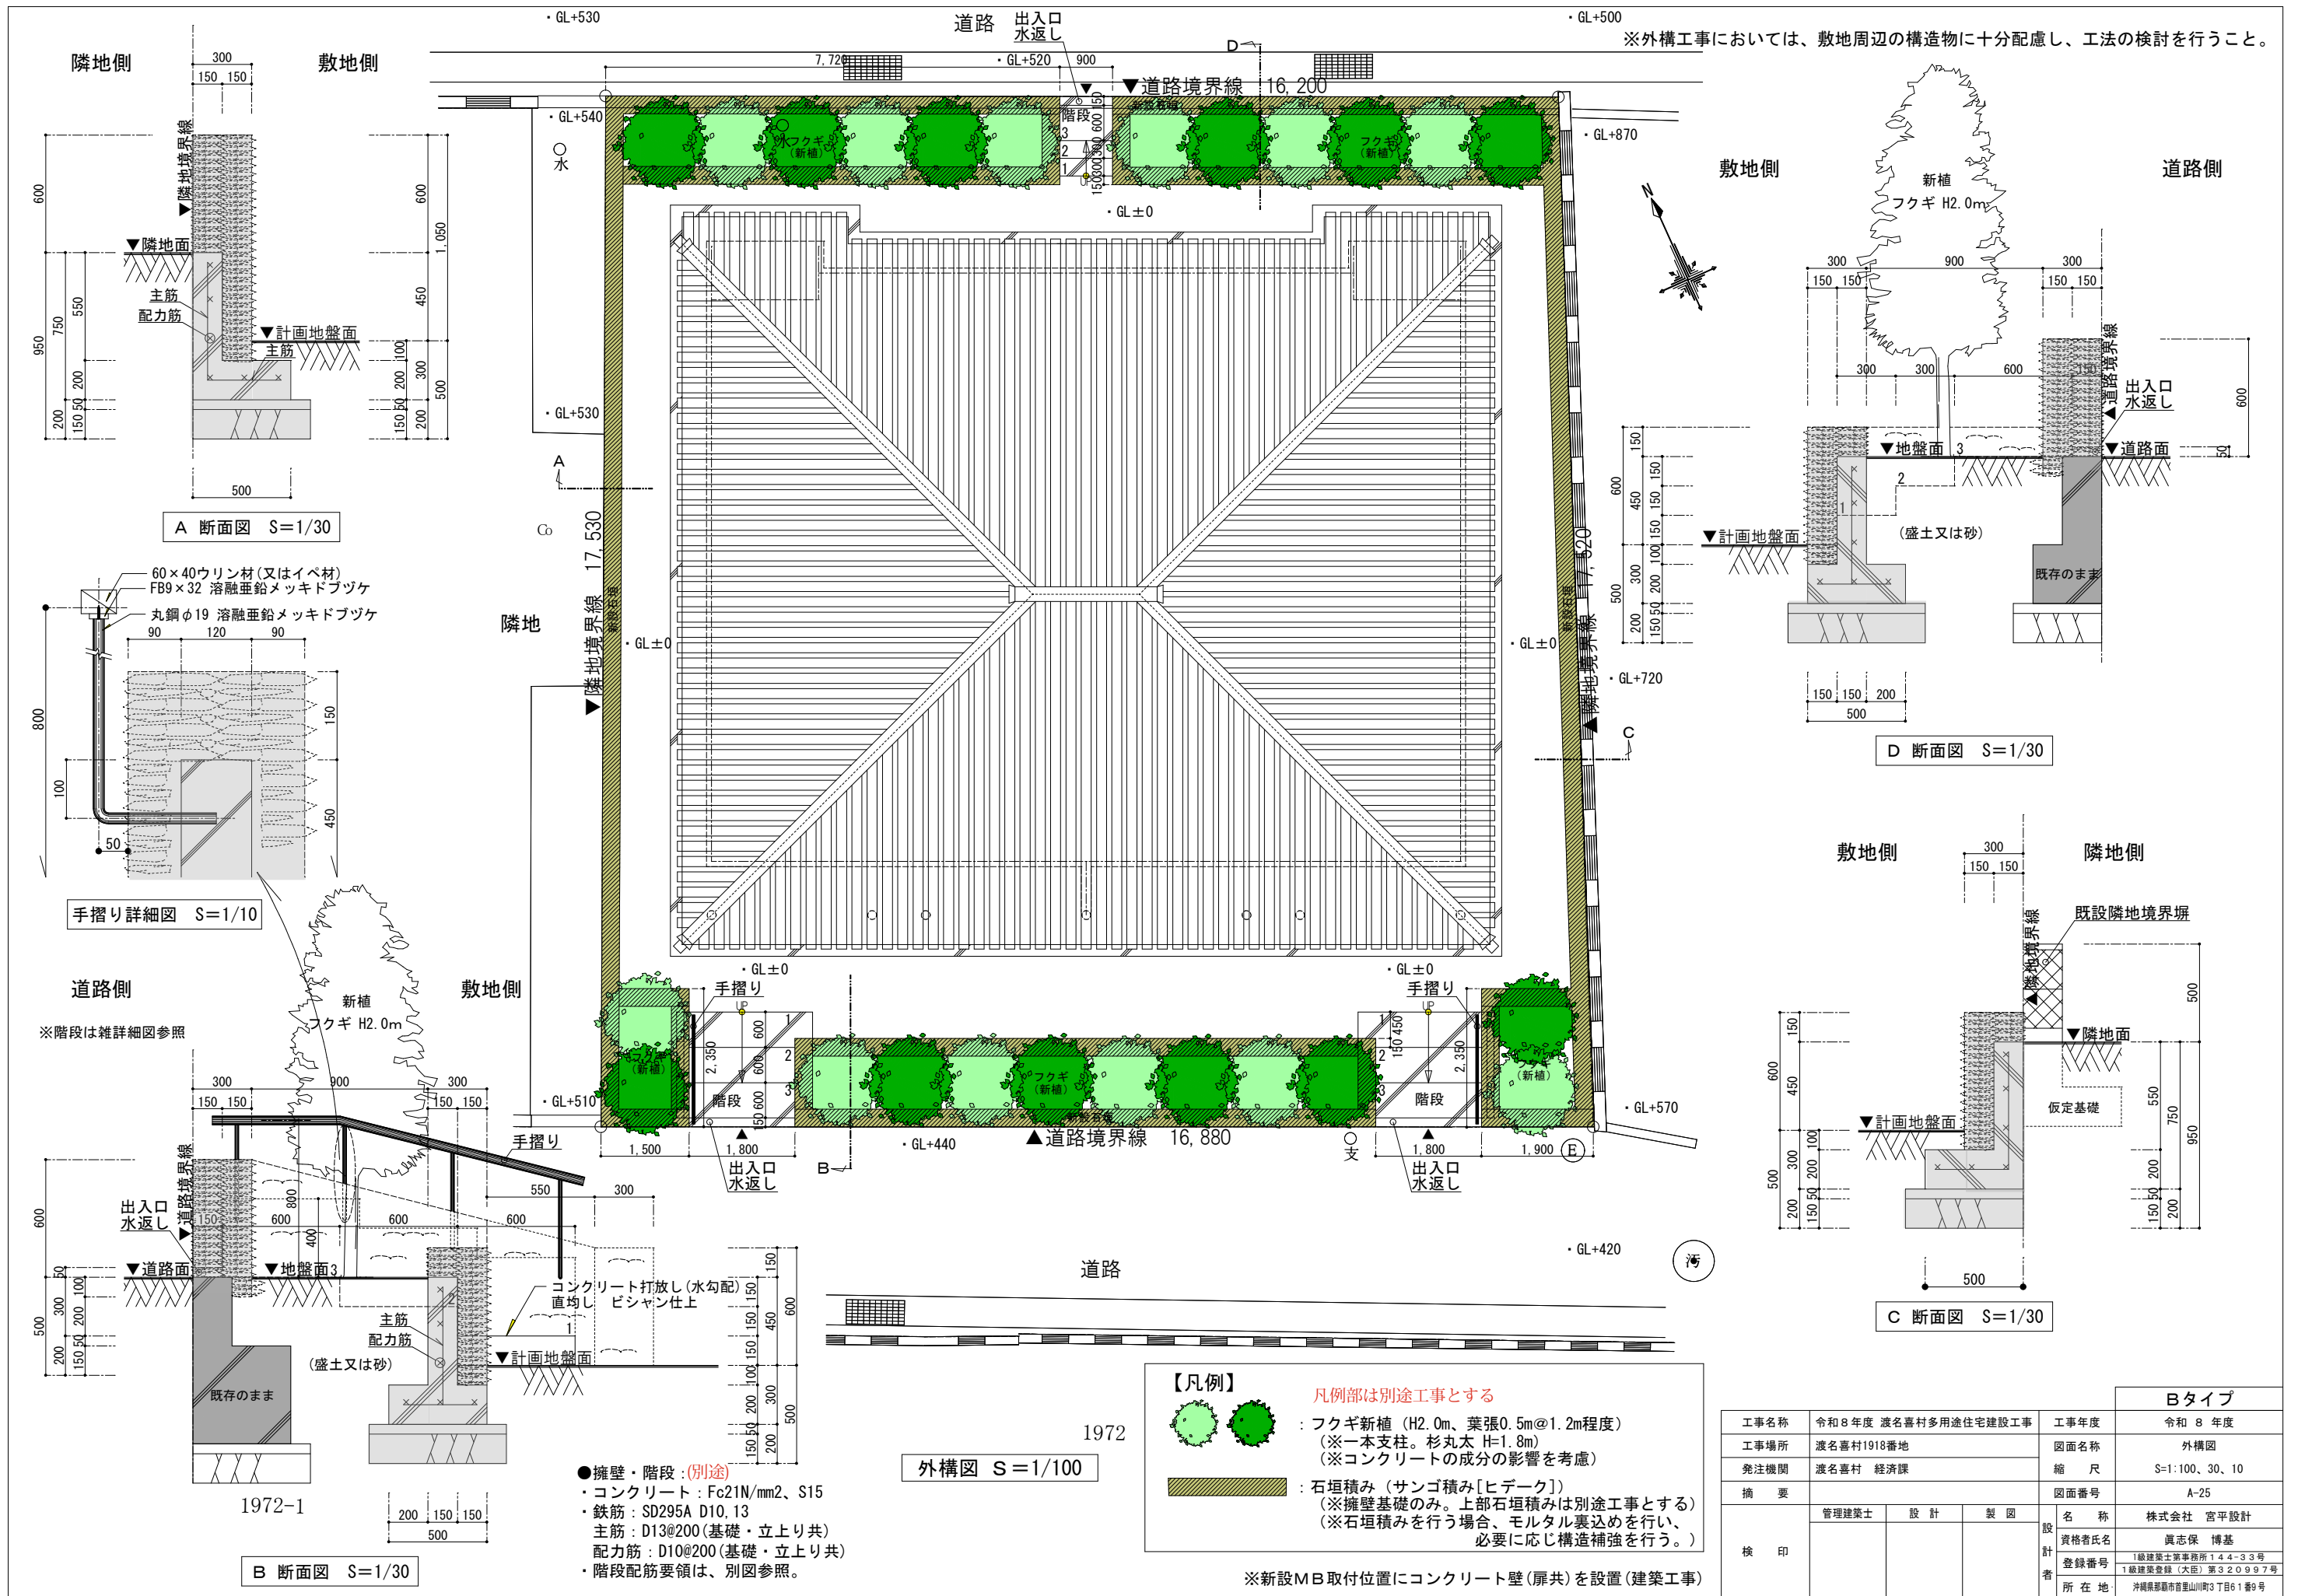





|   |  |   |  |   |  |
|---|--|---|--|---|--|
| <p>べた基礎 断面詳細図（全周）</p> <p>S=1：20</p>   |  | <p>雨端東石 断面詳細図</p> <p>S=1：20</p>                                                                      |  | <p>軒先 断面詳細図（沖縄在来瓦葺き・改質アスファルトルーフィング貼り 別途 S=1：30</p> <p>S=1：30</p>                                                                     |  |
| <p>玄関廻り 断面詳細図</p> <p>S=1：30</p>   |  | <p>設備置場廻り 断面詳細図</p> <p>S=1：30</p>                                                                    |  | <p>階段詳細図</p> <p>S=1：30</p>   |  |
| <p>外壁 平面詳細図</p> <p>S=1：20</p> <p>外壁納まり（一般部）</p> <p>【内側】</p> <p>【外側】</p> <p>平面図 S=1/20</p> <p>●外壁は通気工法となるため、下地胴縁は通気の妨げとならないよう係員と調整を行うこと。</p> <p>●外壁の見え掛かり部分にクギやビスなどを施工する場合は、極力目立たないようダボ埋めや接着剤等の処理を行うこと。</p> <p>●特記事項</p> <p>上記各詳細図によるほか、必要に応じ係員と協議の上、適宜納めること。</p> |  | <p>内壁 平面詳細図（一般部）</p> <p>S=1：20</p> <p>内壁納まり（一般部）</p> <p>【洋室側】</p> <p>【和室又は洋室側】</p> <p>平面図 S=1/20</p> |  | <p>内壁 平面詳細図（界壁部）</p> <p>S=1：20</p> <p>内壁納まり（界壁部）</p> <p>【和室又は洋室側】</p> <p>平面図 S=1/20</p> <p>※耐力壁となる部分は、1層目を構造用石膏ボード（12.5mm以上）とする。</p> |  |

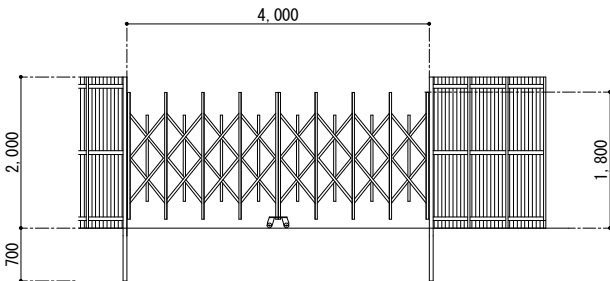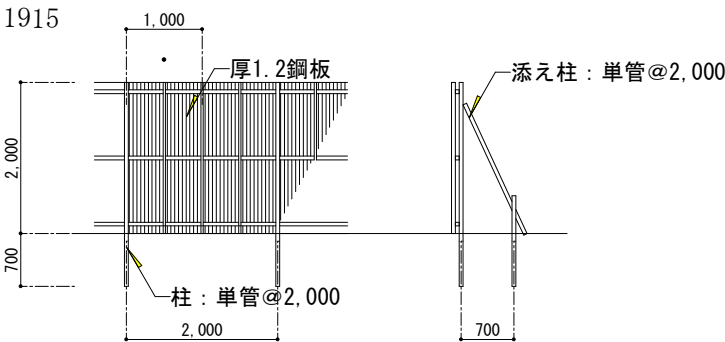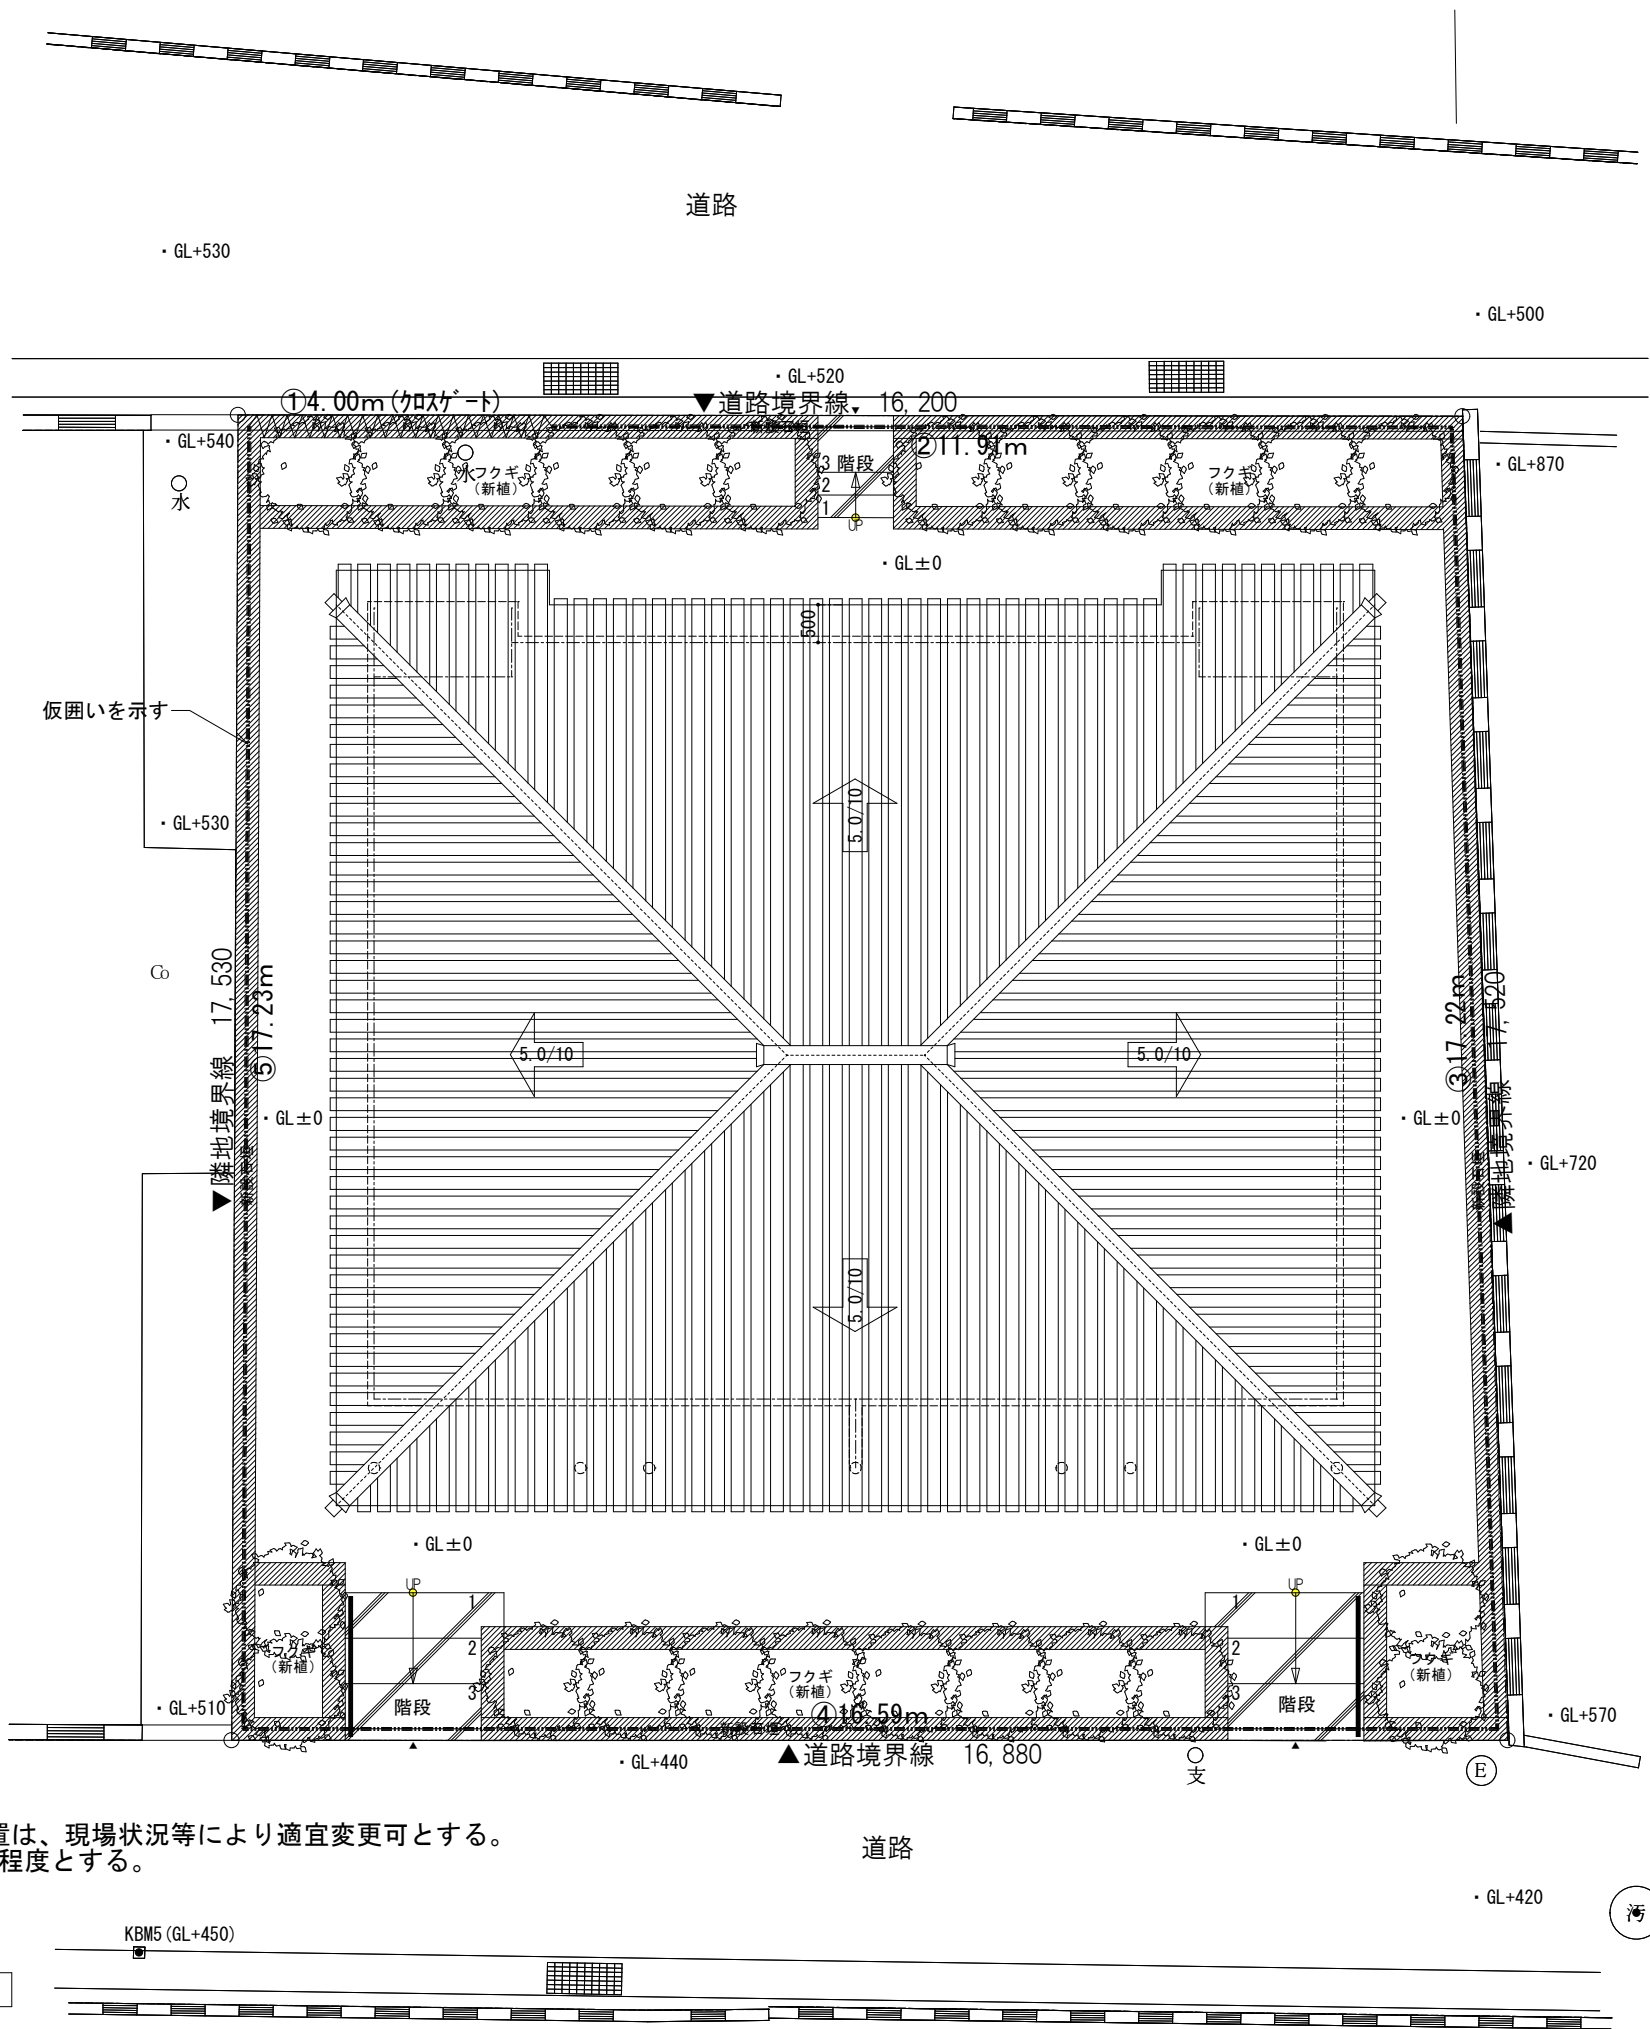

■仮囲い長さ

| 符号 | 長さ<br>(m) | クロスゲート<br>(箇所) |
|----|-----------|----------------|
| ①  | * 4.00    | 1              |
| ②  | 11.91     |                |
| ③  | 17.22     |                |
| ④  | 16.59     |                |
| ⑤  | 17.23     |                |
|    |           |                |
|    |           |                |
|    |           |                |
|    |           |                |
| 合計 | 62.95     | 1              |

■特記事項

- ①仮囲いの長さ、ゲート位置は、現場状況等により適宜変更可とする。
- ②仮囲い設置期間は、4か月程度とする。

仮設計画図 S=1/100

| Bタイプ |                     |                                         |         |
|------|---------------------|-----------------------------------------|---------|
| 工事名称 | 令和7年度 渡名喜村多用途住宅建設工事 | 工事年度                                    | 令和7年度   |
| 工事場所 | 渡名喜村1918番地          | 図面名称                                    | 仮設計画図   |
| 発注機関 | 渡名喜村 経済課            | 縮尺                                      | S=1:100 |
| 摘要   | 図面番号 A-28           |                                         |         |
| 検印   | 管理建築士               | 設計                                      | 製図      |
|      | 名称                  | 株式会社 宮平設計                               |         |
|      | 資格者氏名               | 眞志保 博基                                  |         |
|      | 登録番号                | 1級建築士事務所 144-33号<br>1級建築士登録(大臣)第320997号 |         |
| 所在地  |                     | 沖縄県那覇市首里山川町3丁目61番9号                     |         |